
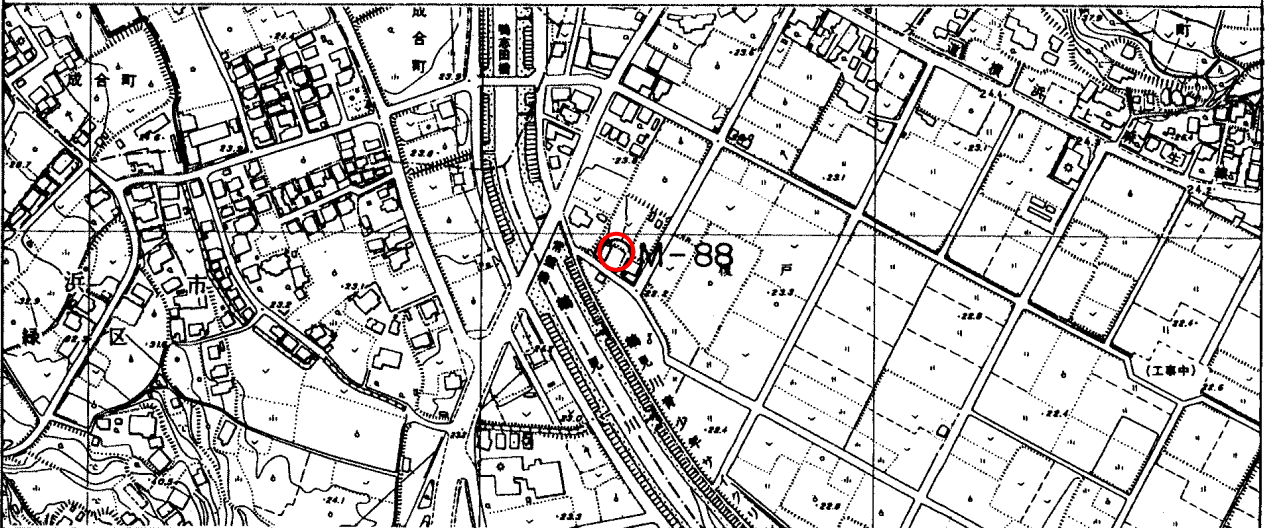


標識番号	M-88		
所在地	青葉区鉄町39 サイクリングコース休憩所		
敷地所有者	神奈川県	地目	公有地
標識種類	標石 • 金属標	埋設	地上 • 地中
隣接点との距離			

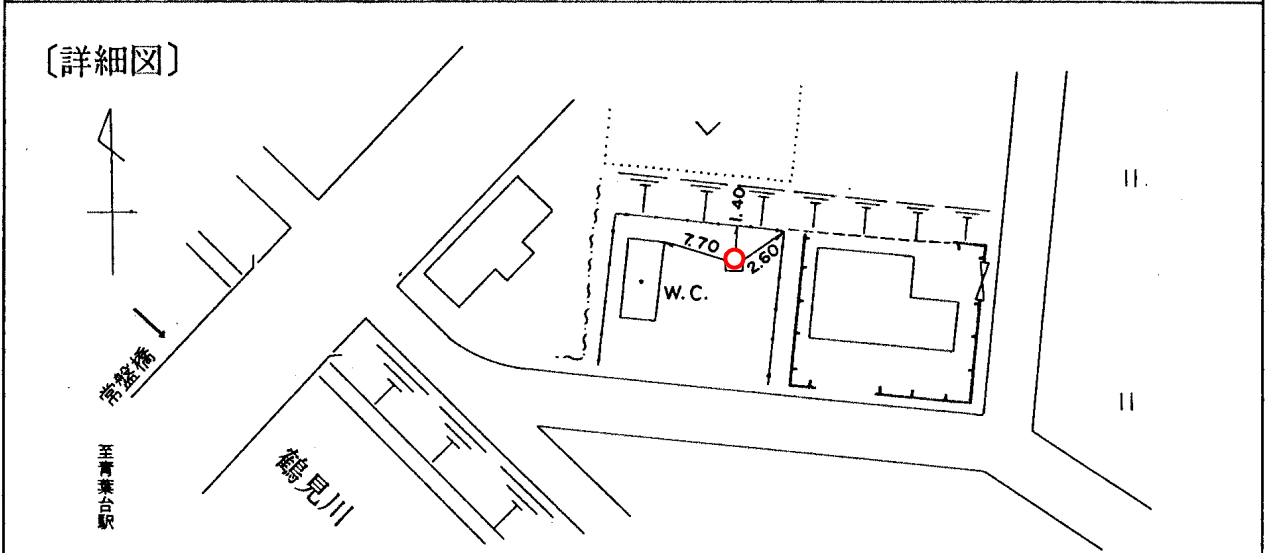

〔備考〕 平成 2 年 3 月 13 日設置