
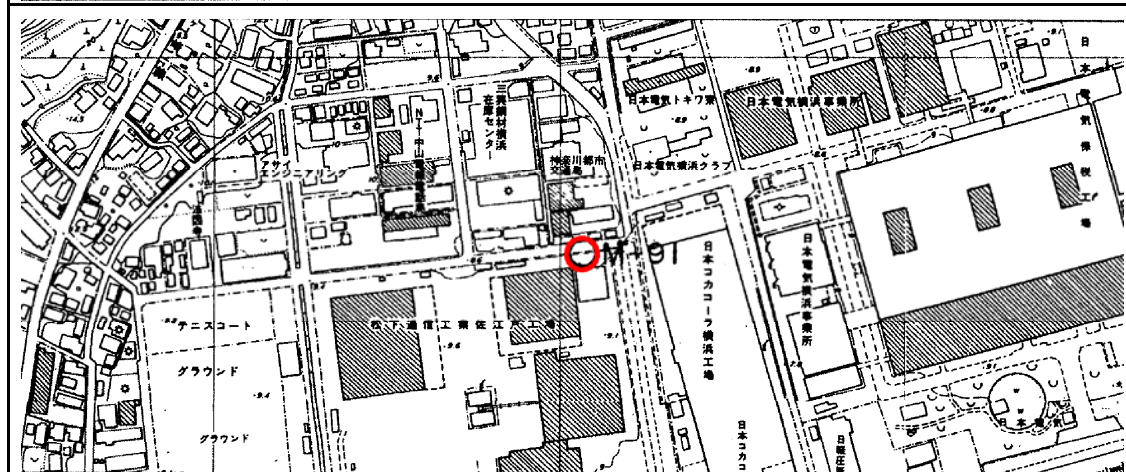


標識番号	M-91		
所在地	都筑区佐江戸町600		
敷地所有者	パナソニック モバイルコミュニケーションズ	地目	宅地
標識種類	標石・ 金属標	埋設	地上・ 地中
隣接点との距離			

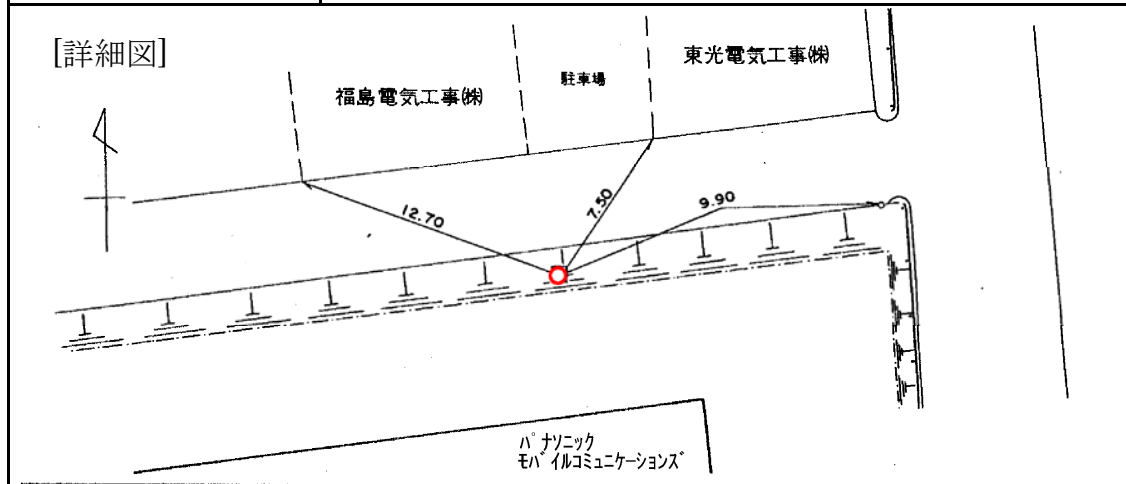

[備考] 平成 3 年 5 月 10 日 設置