
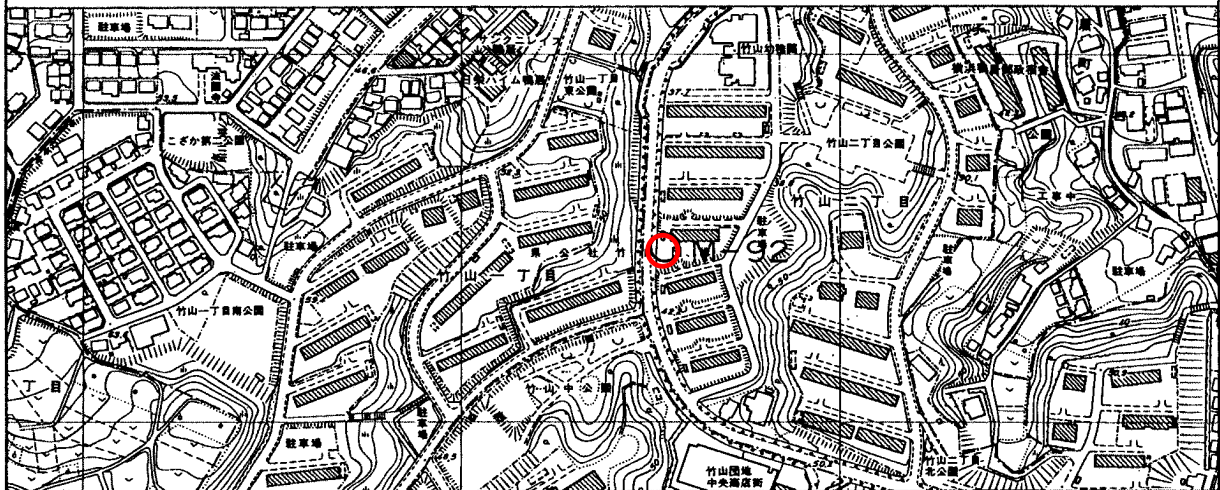


標識番号	M-92		
所在地	緑区竹山2-4 竹山団地2403棟		
敷地所有者	神奈川県住宅供給公社	地目	宅地
標識種類	標石 • 金属標	埋設	地上 • 地中
隣接点との距離			

〔詳細図〕

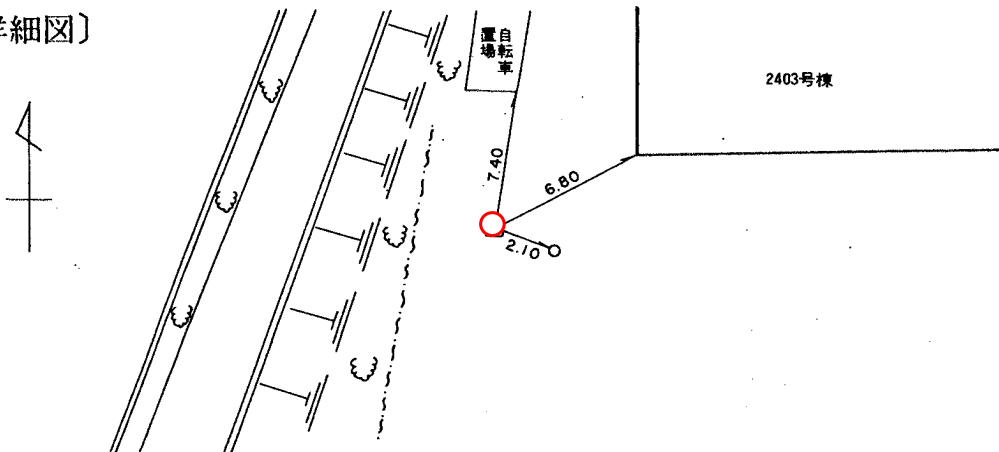

〔備考〕

平成 3 年 4 月 15 日設置