
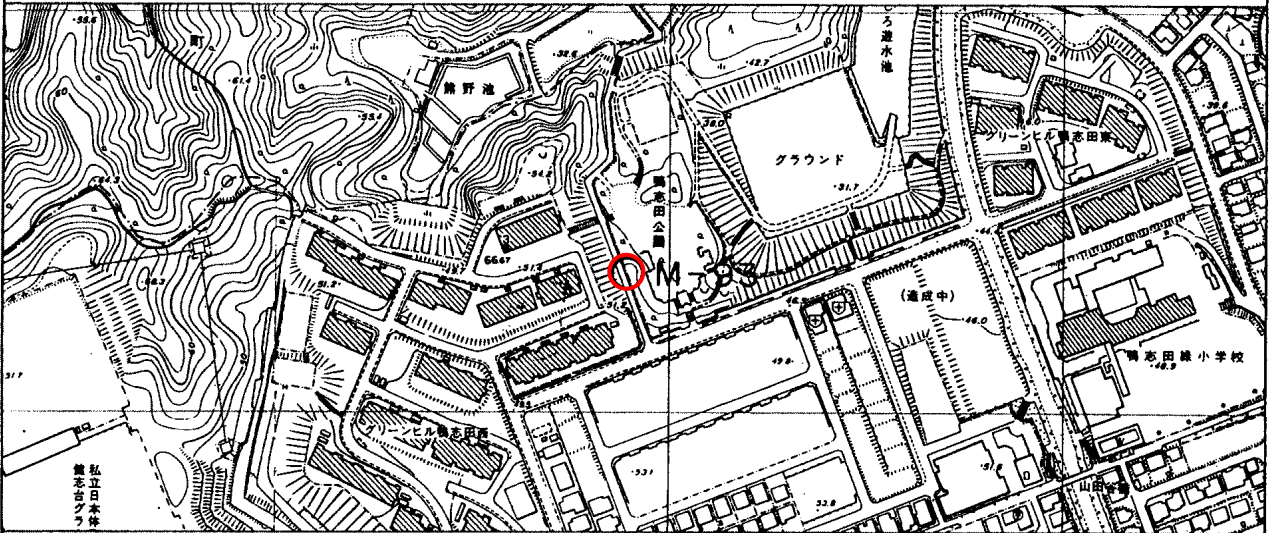


標識番号	M-93		
所在地	青葉区鴨志田町538 鴨志田公園		
敷地所有者	横浜市	地目	公園
標識種類	標石 • 金属標	埋設	地上 • 地中
隣接点との距離			

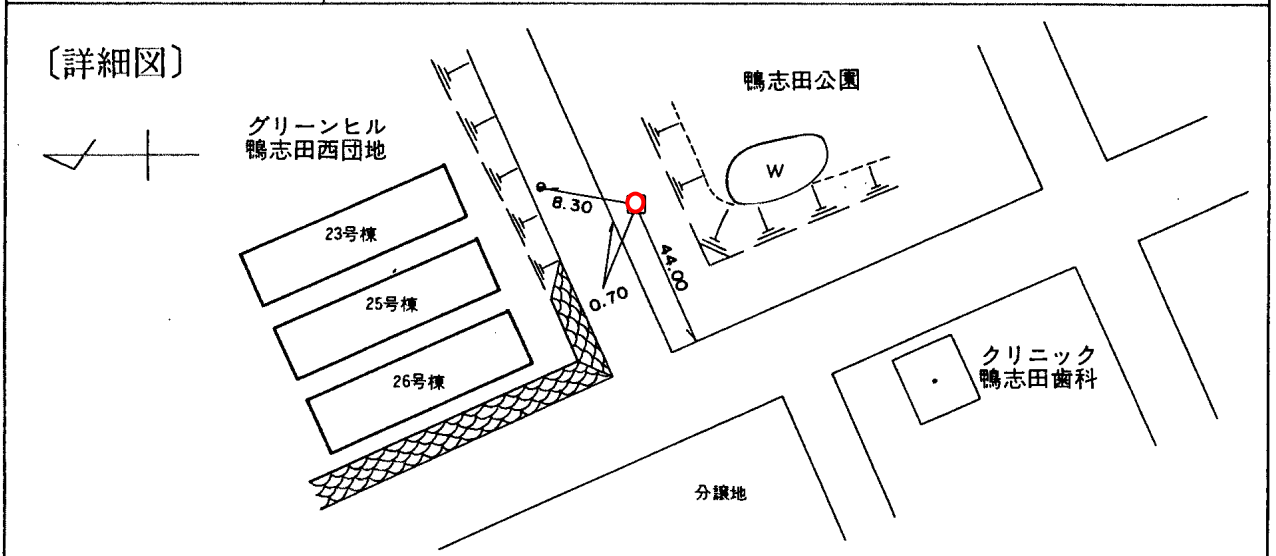

〔備考〕 平成 5 年 3 月 17 日設置