
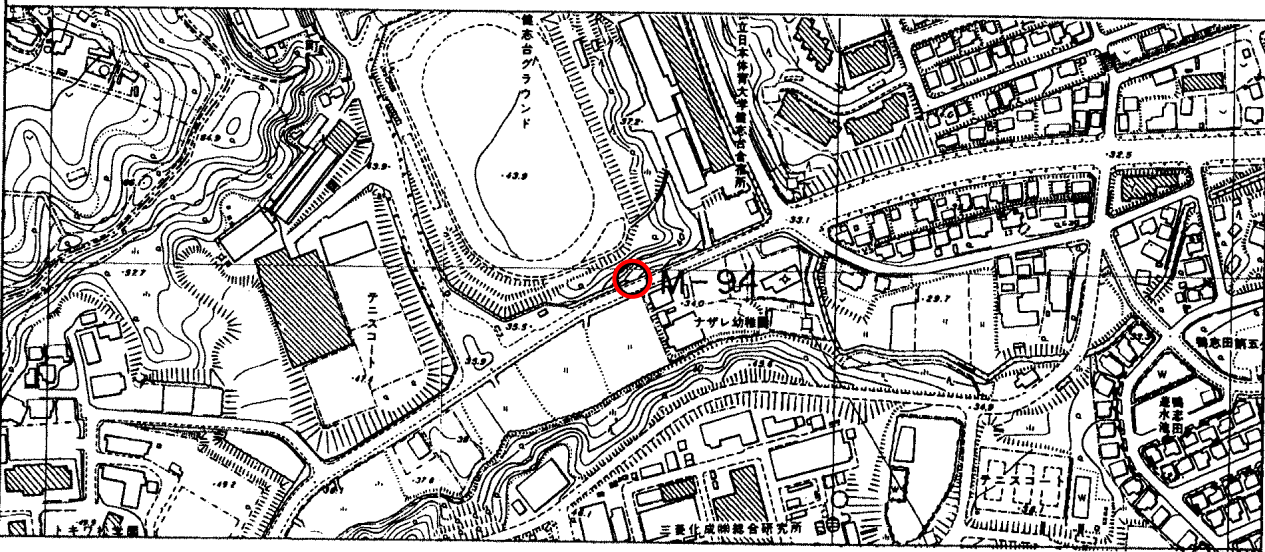


標識番号	M-94		
所在地	青葉区鴨志田町1287 日本体育大学		
敷地所有者	日本体育大学	地目	宅地
標識種類	標石 • 金属標	埋設	地上 • 地中
隣接点との距離			

〔詳細図〕

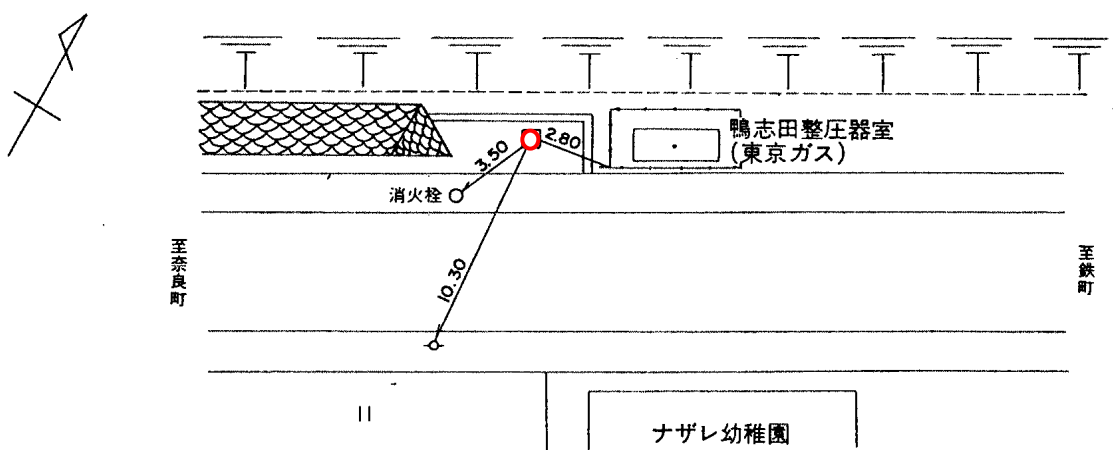

〔備考〕 平成 5 年 4 月 1 日設置