
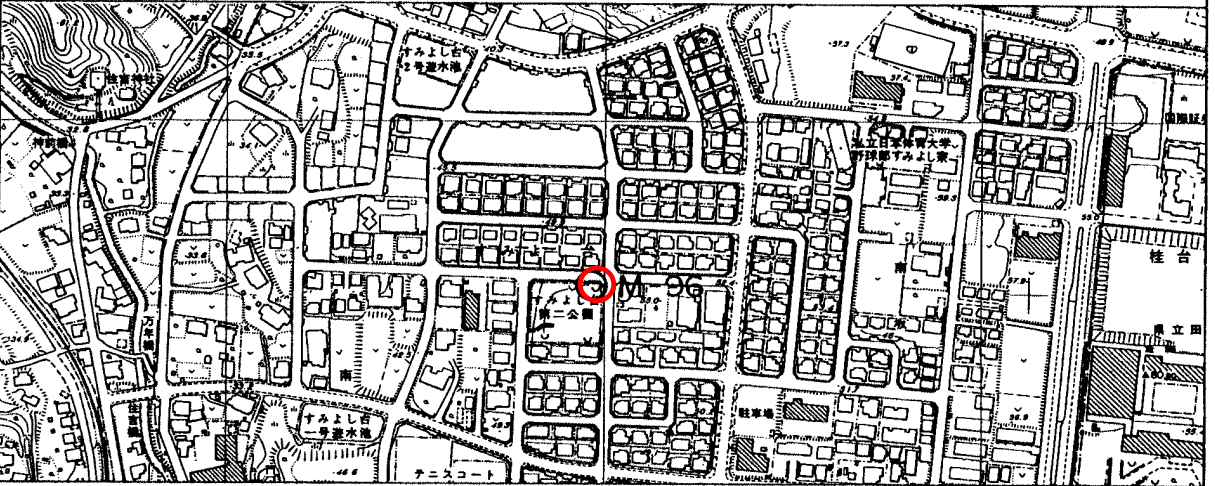
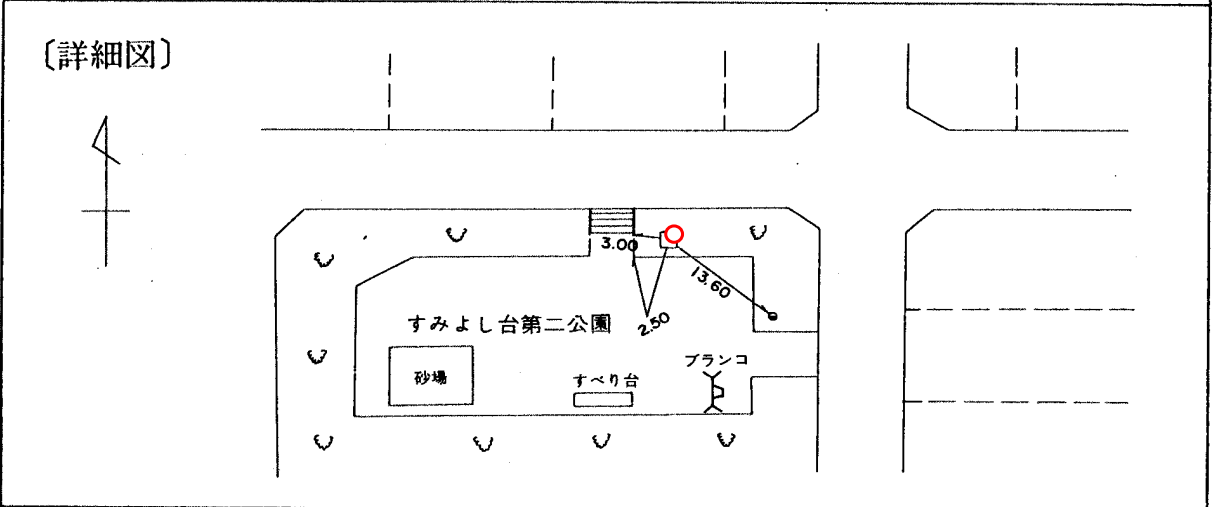


標識番号	M-96		
所在地	青葉区すみよし台24 すみよし台第二公園		
敷地所有者	横浜市	地目	公園
標識種類	標石 • 金属標	埋設	地上 • 地中

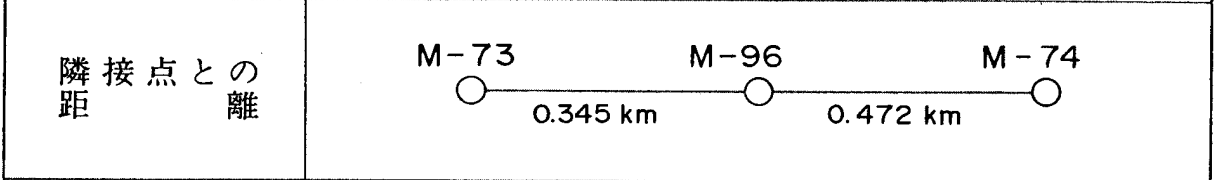

[備考] 平成 5 年 4 月 1 日設置