
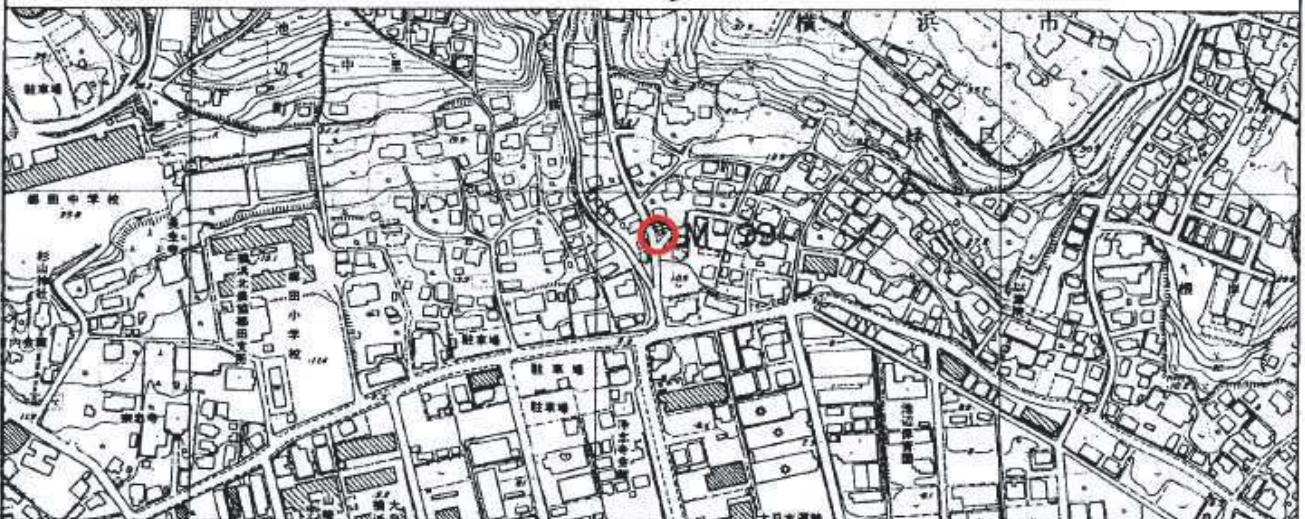
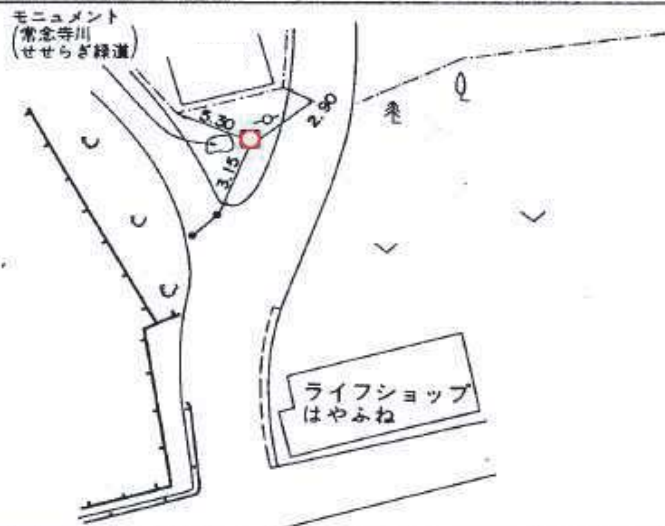


標識番号	M-99		
所在地	都筑区池辺町 3055 常念寺川せせらぎ緑道		
敷地所有者	横浜市	地目	運河用地
標識種類	標石 ・ 金属標	埋設	地上 ・ 地中
隣接点との距離			

〔詳細図〕

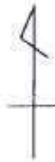

〔備考〕

平成 6 年 4 月 18 日設置