


標識番号	S-20		
所在地	瀬谷区本郷一丁目 18-9 日枝神社		
敷地所有者		地目	境内地
標識種類	標石・ <b>金属標</b>	埋設	地上・ <b>地中</b>
隣接点との距離	<div style="display: flex; justify-content: space-around; align-items: center;"> <div style="text-align: center;"> <p>S-21</p> <p>1.011km</p> </div> <div style="text-align: center;"> <p>S-20</p> <p>0.636km</p> </div> <div style="text-align: center;"> <p>S-19</p> </div> </div>		

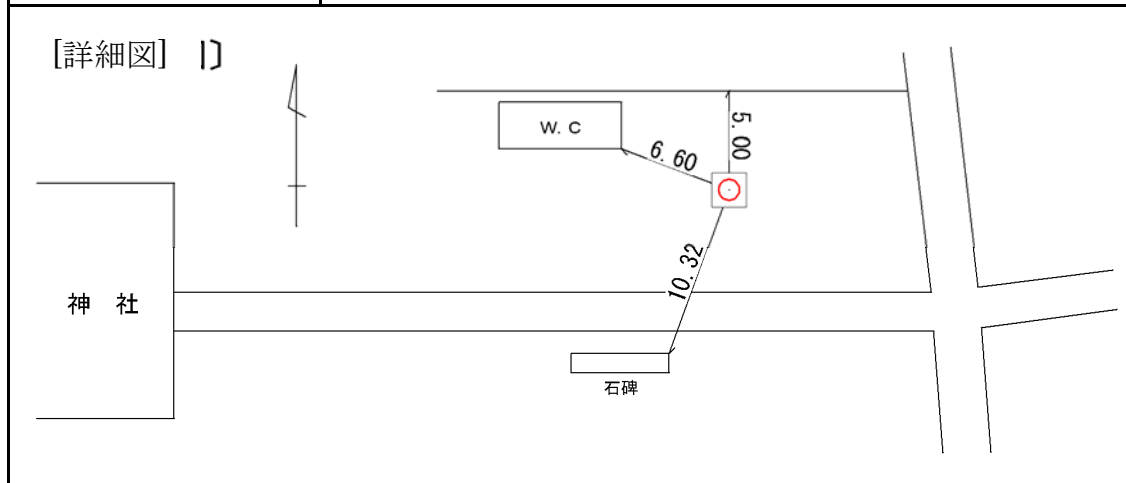

[備考] 昭和 47 年 12 月 1 日 設置