


|         |                       |    |               |
|---------|-----------------------|----|---------------|
| 標識番号    | S - 2 2               |    |               |
| 所在地     | 横浜市瀬谷区瀬谷六丁目 6 (橋戸北公園) |    |               |
| 敷地所有者   | 横浜市                   | 地目 | 公有地           |
| 標識種類    | 標石・ <b>金属標</b>        | 埋設 | 地上・ <b>地中</b> |
| 隣接点との距離 |                       |    |               |

( 詳細図 )

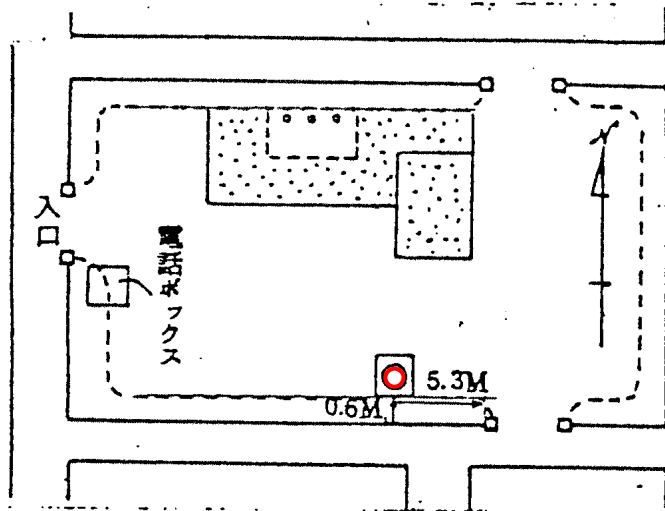

( 備考 )

昭和 4 7 年 1 2 月 1 日設置