


標識番号	S - 24		
所在地	瀬谷区橋戸二丁目41-1 瀬谷第二小学校		
敷地所有者	横浜市	地目	公有地
標識種類	標石・ 金属標	埋設	地上・ 地中
隣接点との距離			

(詳細図)

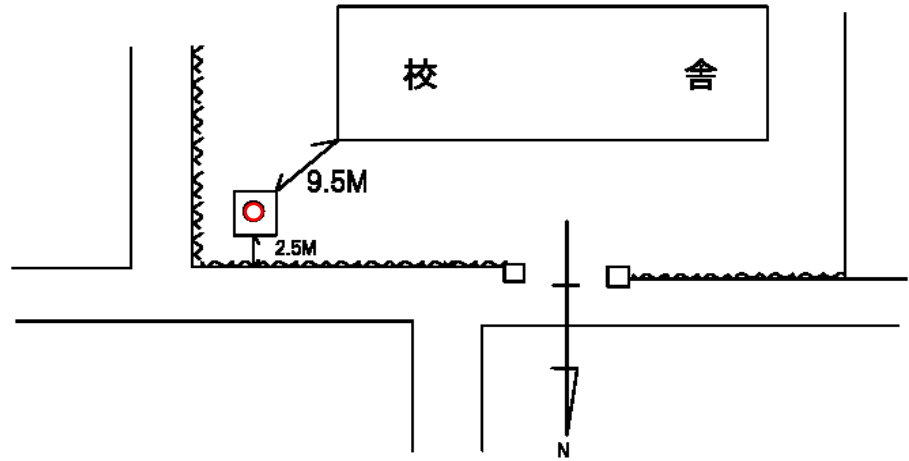

(備考)

昭和 47 年 12 月 1 日 設置