
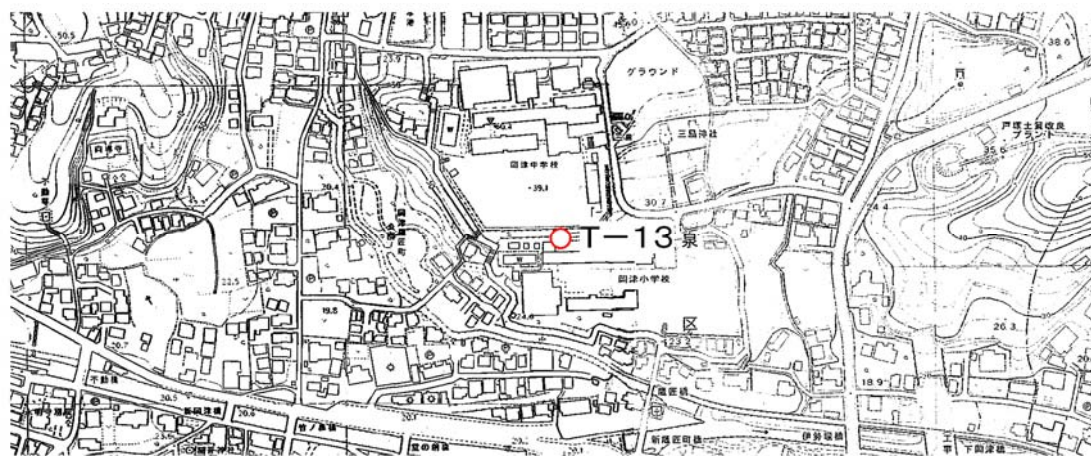


標識番号	T-13		
所在地	泉区岡津町 2311 (岡津小学校)		
敷地所有者	横浜市	地目	公有地
標識種類	標石・ 金属標	埋設	地上・ 地中
隣接点との距離			

[詳細図]

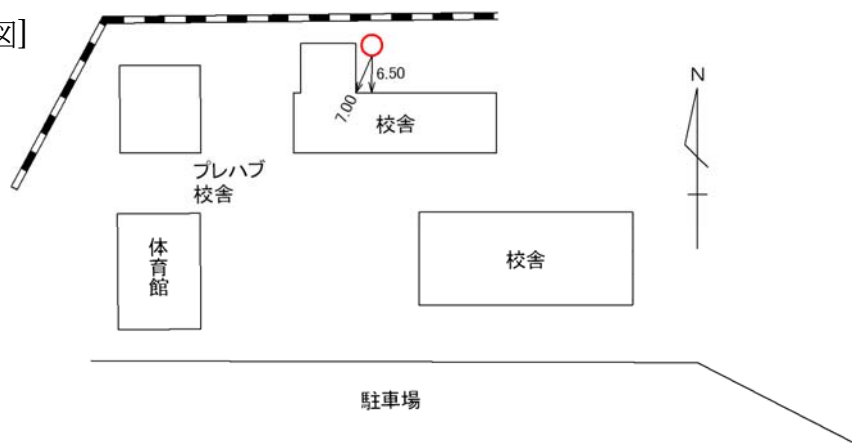

[備考]

昭和 47 年 12 月 1 日設置