


標 識 番 号	T-34		
所 在 地	戸塚区俣野町1028		
敷 地 所 有 者	横浜市	地 目	公衆用道路
標 識 種 類	標 石・ 金属標	埋 設	地上・ 地中
隣 接 点 と の 離 距	T-52 T-34 T-33 ○ 0.679km ○ 0.556km ○		

(詳細図)

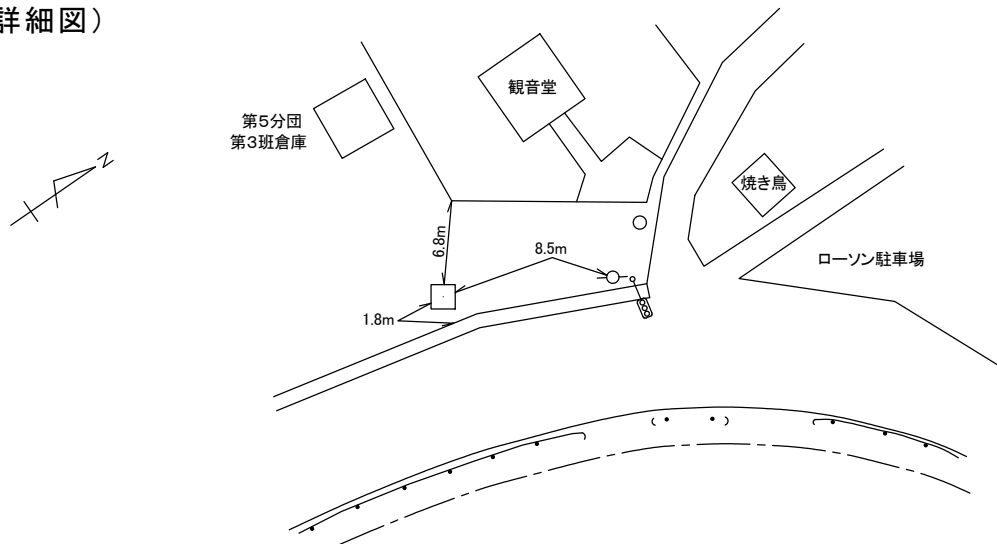

(備考)

昭和 47 年 12 月 1 日設置