標識番号	T－37		
所在地	栄区金井町３６３　　住友電気工業（株）　衆芳寮		
敷地所有者	住友電気工業（株）	地目	宅地
標識種類	標石 ・ (金属標)	埋設	地上 ・ (地中)
隣接点との距離	T－36 ○ 0.484km ○ T－37 ○ 0.728km ○ T－38		

〔詳細図〕

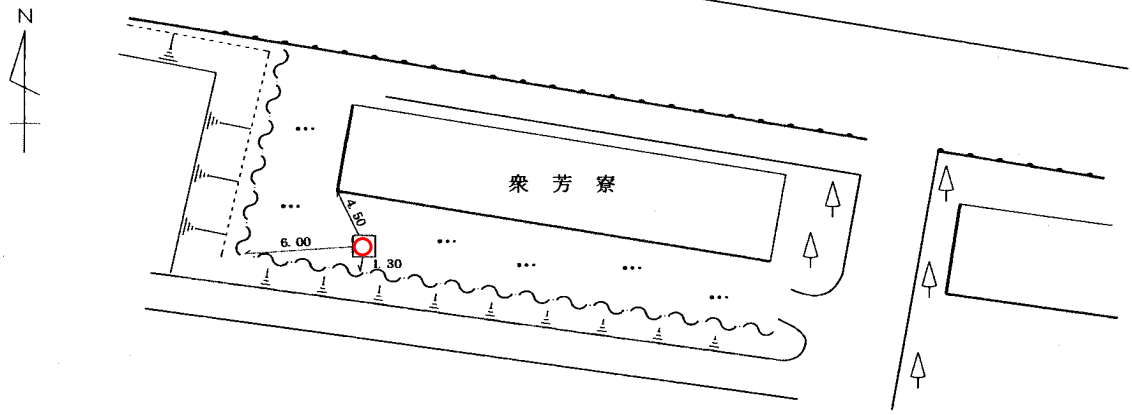

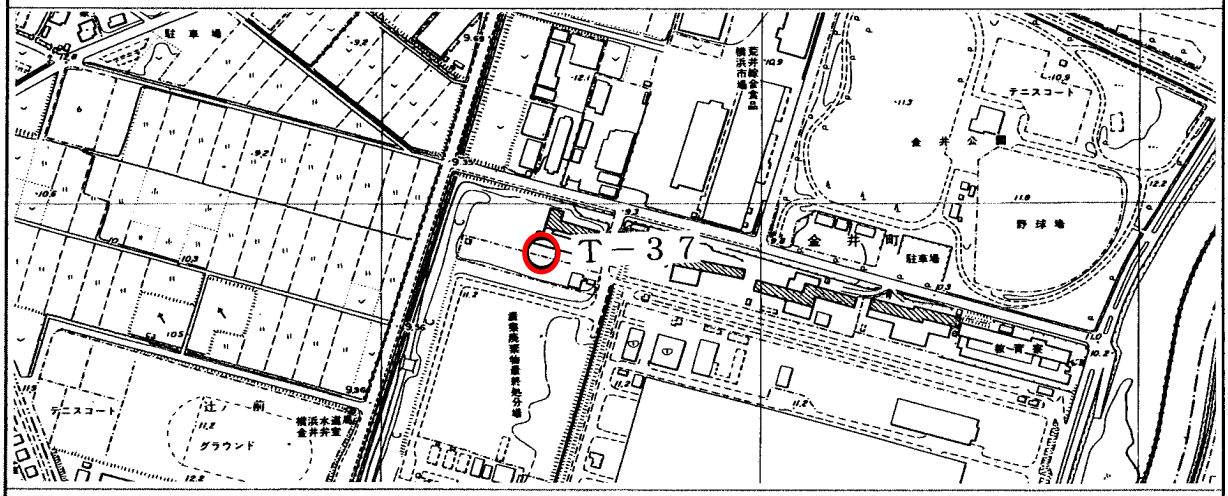

〔備考〕　　昭和　４７　年　１２　月　　１　日設置