


標識番号	T-38		
所在地	栄区飯島町314-3		
敷地所有者		地目	
標識種類	標石・ 金属標	埋設	地上・ 地中
隣接点との距離	T-37 ○—————○ T-38 —————○ T-43 0.771km 0.330km		

[詳細図]

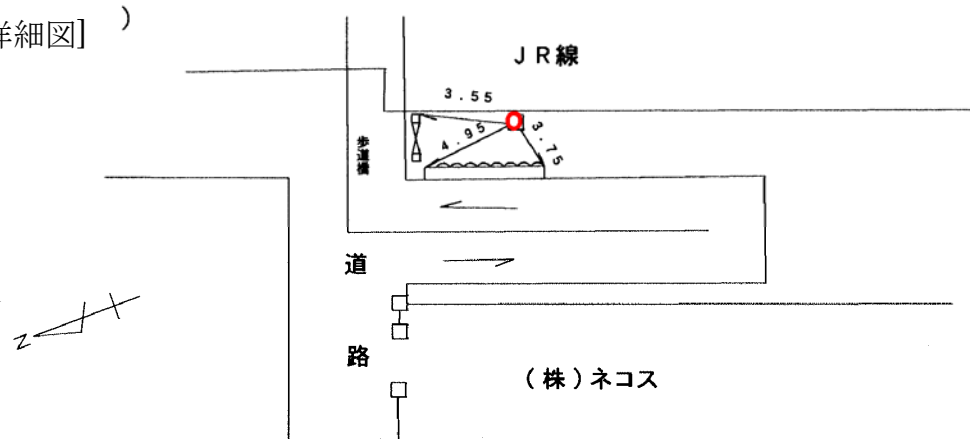

[備考] 昭和 47 年 12 月 1 日 設置