
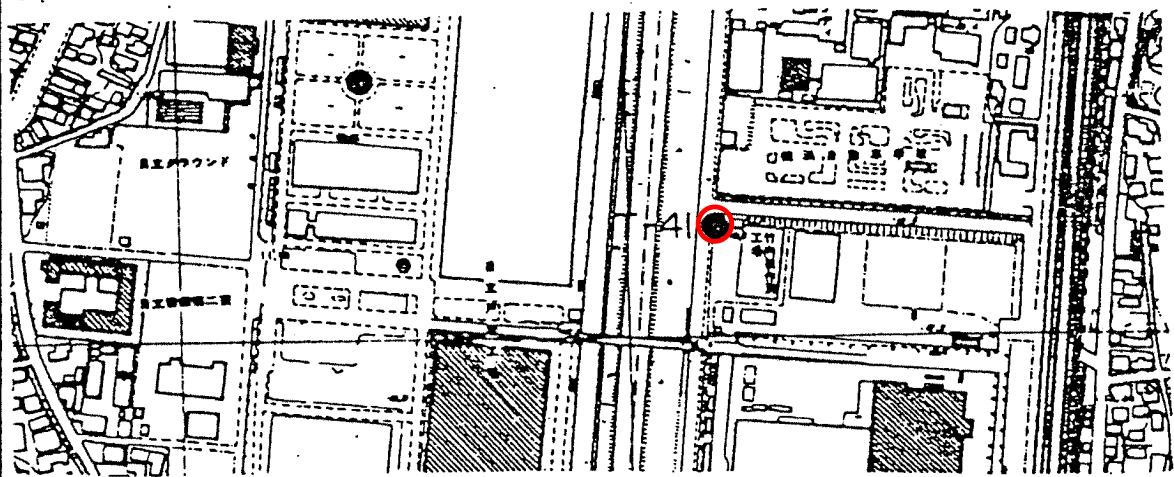


標識番号	T-41		
所在地	戸塚区上倉田町187		
敷地所有者	(株)タケウチ	地目	宅地
標識種類	標石・ 金属標	埋設	地上・ 地中
隣接点との距離			

(詳細図)

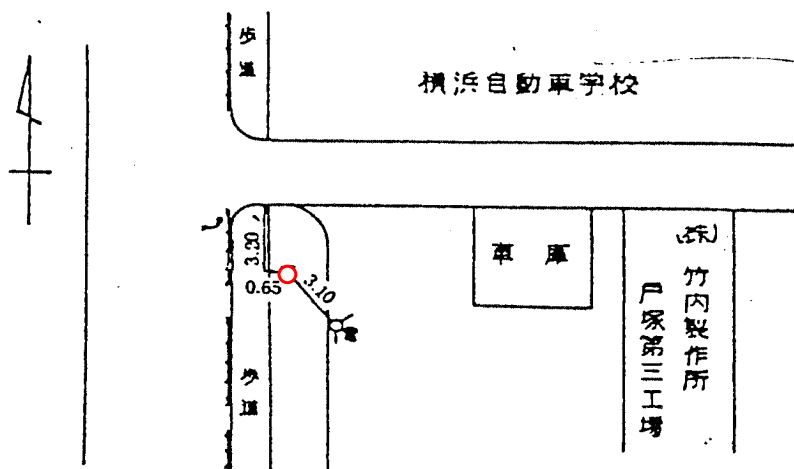

(備考)

昭和 51 年 12 月 1 日設置