
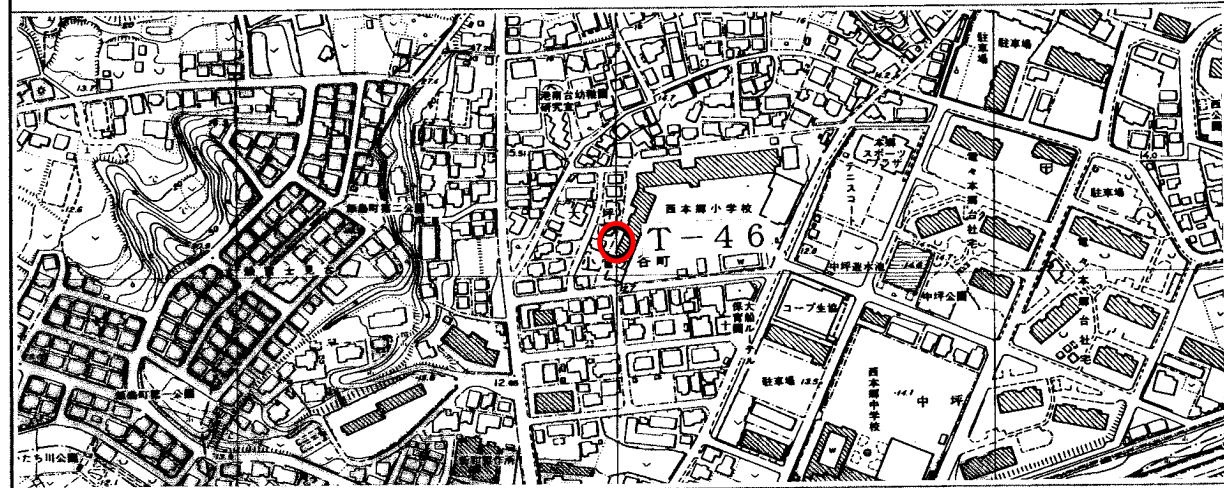


標識番号	T-46		
所在地	栄区小菅ヶ谷二丁目22-1 西本郷小学校		
敷地所有者	横浜市	地目	公有地
標識種類	標石・ 金属標	埋設	地上・ 地中
隣接点との距離	<p style="text-align: center;">T-54 T-46 T-45</p> <p style="text-align: center;">0.727 km 1.061 km</p>		

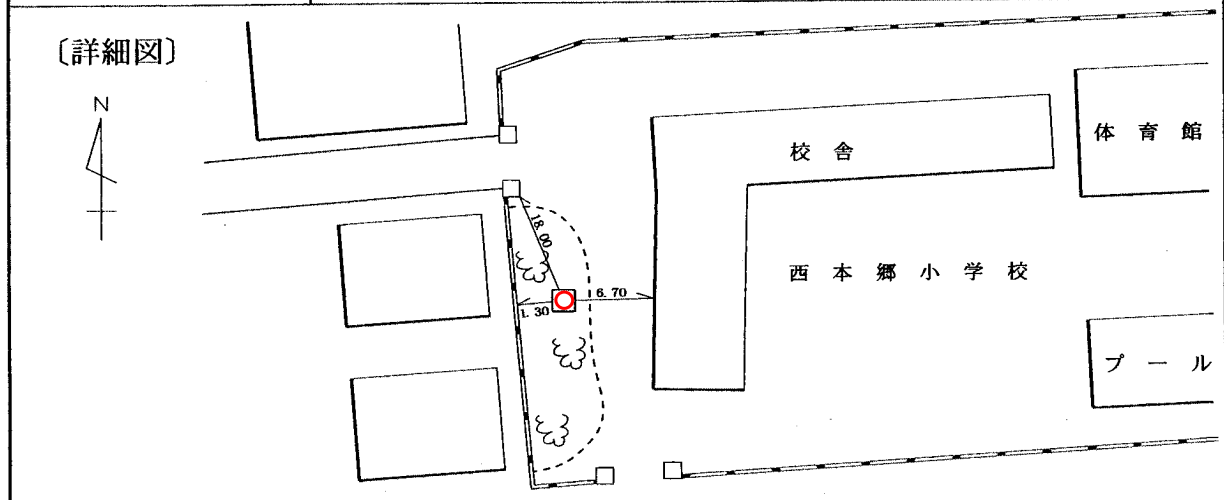

〔備考〕 昭和 47 年 12 月 1 日設置