標識番号	Ｔ － ４８		
所在地	栄区小菅ヶ谷１－２－１　（地球市民かながわプラザ）		
敷地所有者	神奈川県	地目	宅地
標識種類	標石 ・ (金属標)	埋設	地上 ・ (地中)
隣接点との距離	Ｔ－６３ ○ 0．４３３km ○ Ｔ－４８ ○ 1．３３０km ○ Ｔ－６１		

〔詳細図〕

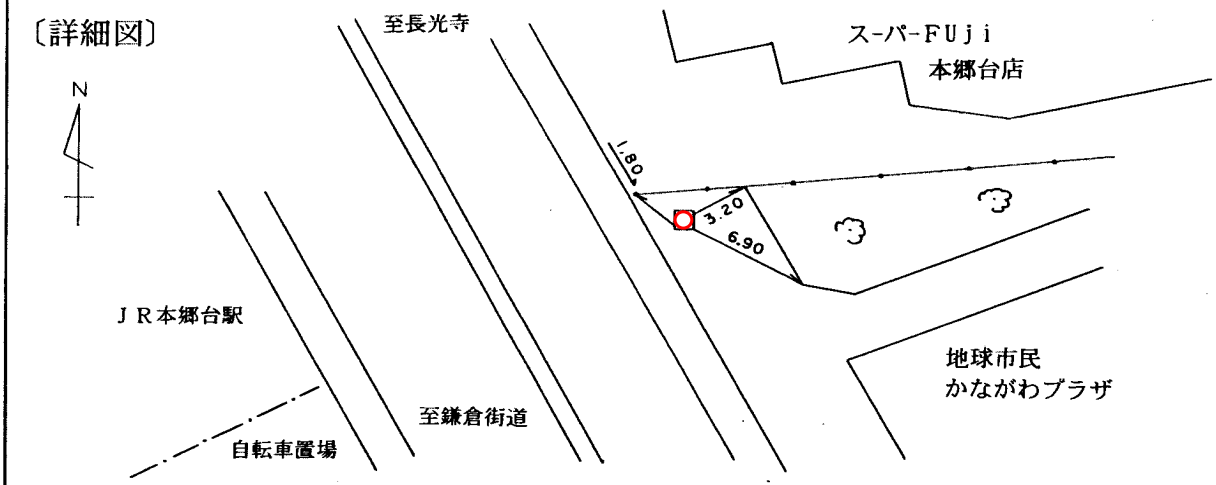

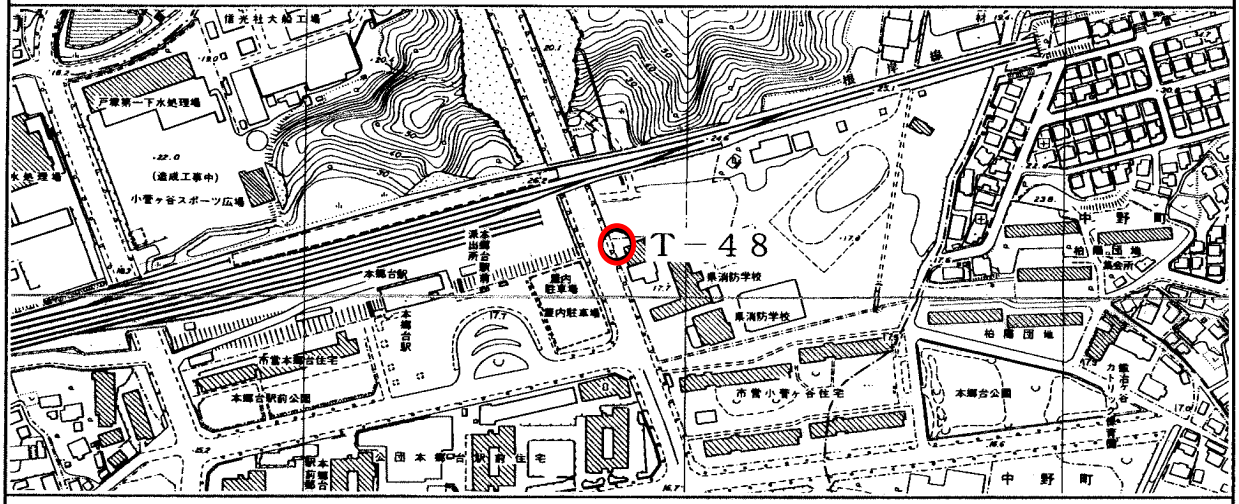

〔備考〕　平成　６年　４月１８日設置