
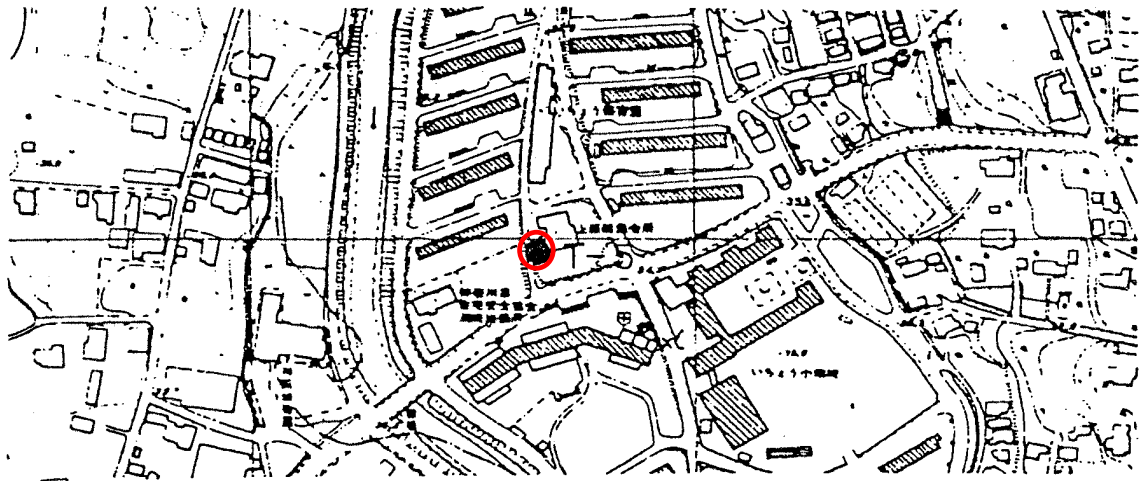


標識番号	T-5		
所在地	泉区上飯田町 2670 上飯田第2集会場		
敷地所有者	神奈川県	地目	宅地
標識種類	標石・ <b>金属標</b>	埋設	地上・ <b>地中</b>
隣接点との距離			

(詳細図)

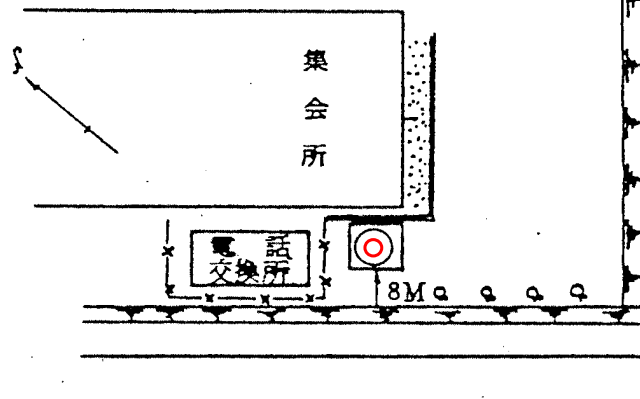

(備考)

昭和 47 年 12 月 1 日設置