


標識番号	T-52		
所在地	戸塚区俣野町530番地 俣野町第一公園		
敷地所有者	横浜市	地目	公有地
標識種類	標石・ <u>金属標</u>	埋設	地上・ <u>地中</u>
隣接点との距離	<p>T-35                      T-52                      T-34</p> <p>○————— 1.117km —————○————— 1.090km —————○</p>		

(詳細図)

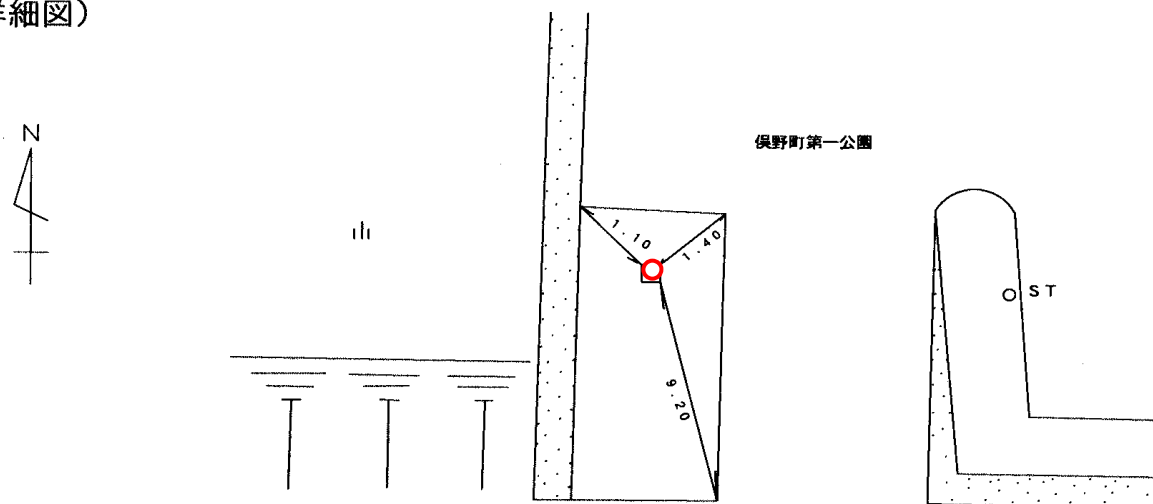

(備考)

昭和 53 年 1 月 1 日移設