


標識番号	T-54		
所在地	栄区笠間四丁目13先 笠間町公園		
敷地所有者	横浜市	地目	公有地
標識種類	標石・ 金属標	埋設	地上・ 地中
隣接点との距離			

[詳細図]

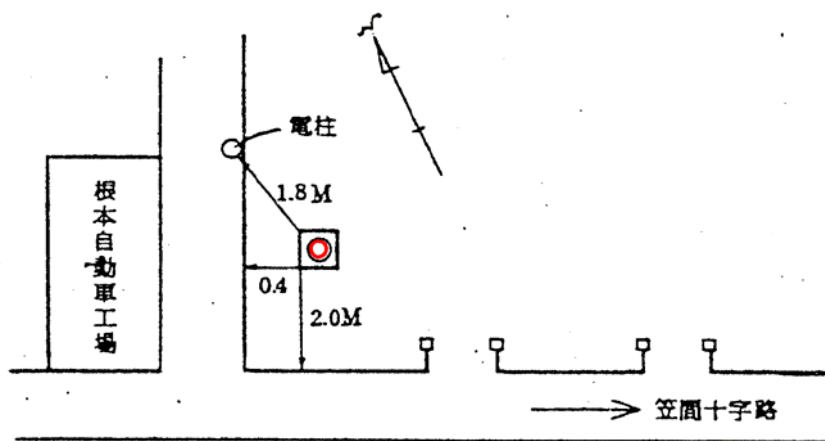

[備考] 昭和 47 年 12 月 1 日 設置