
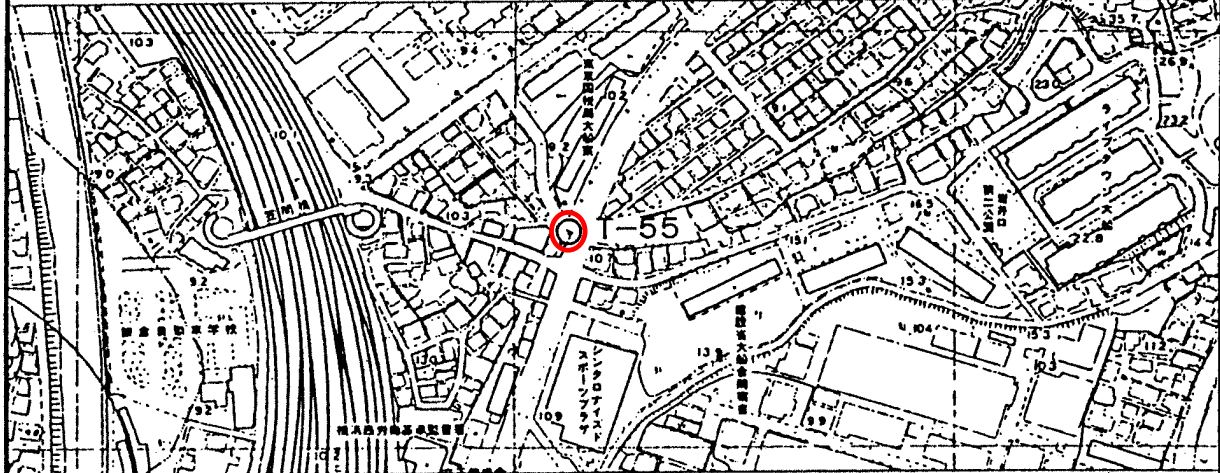


標識番号	T-55		
所在地	栄区笠間一丁目5-1先	ファミリーマート大船駅北店	
敷地所有者	三井東圧化学株式会社	地目	宅地
標識種類	標石・ 金属標	埋設	地上・ 地中
隣接点との距離			

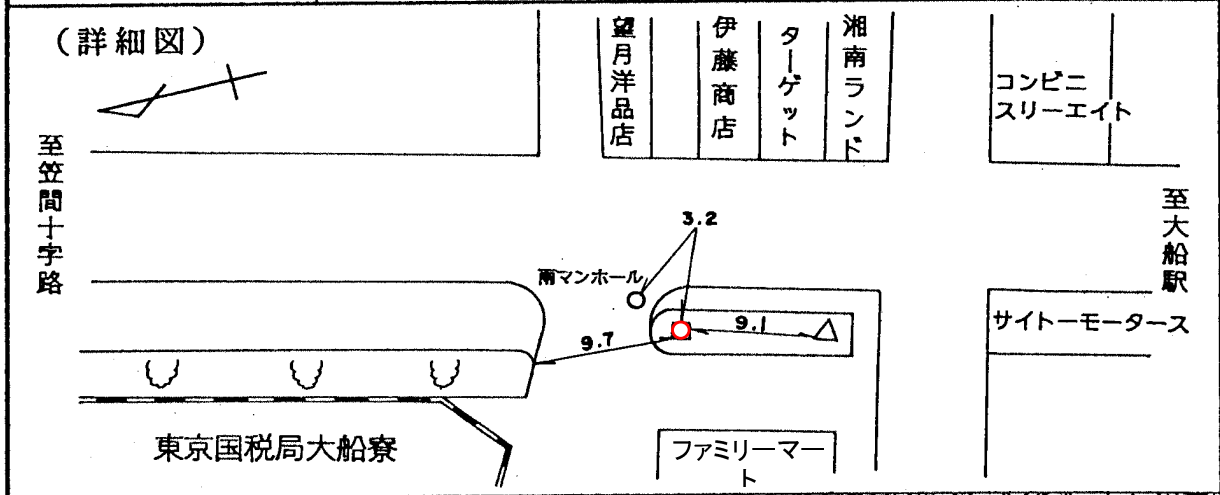

(備考) 平成 5 年 3 月 27 日設置