標識番号	T－60		
所在地	栄区中野町16－1　本郷小学校		
敷地所有者	横浜市	地目	公有地
標識種類	標石・(金属標)	埋設	地上・(地中)
隣接点との距離	T－69 ○ 0.574km ○ T－60 ○ 0.487km ○ 17446		

（詳細図）

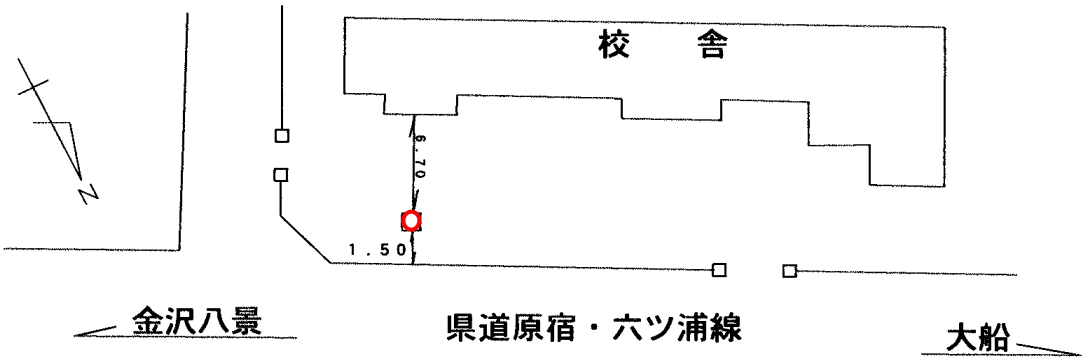

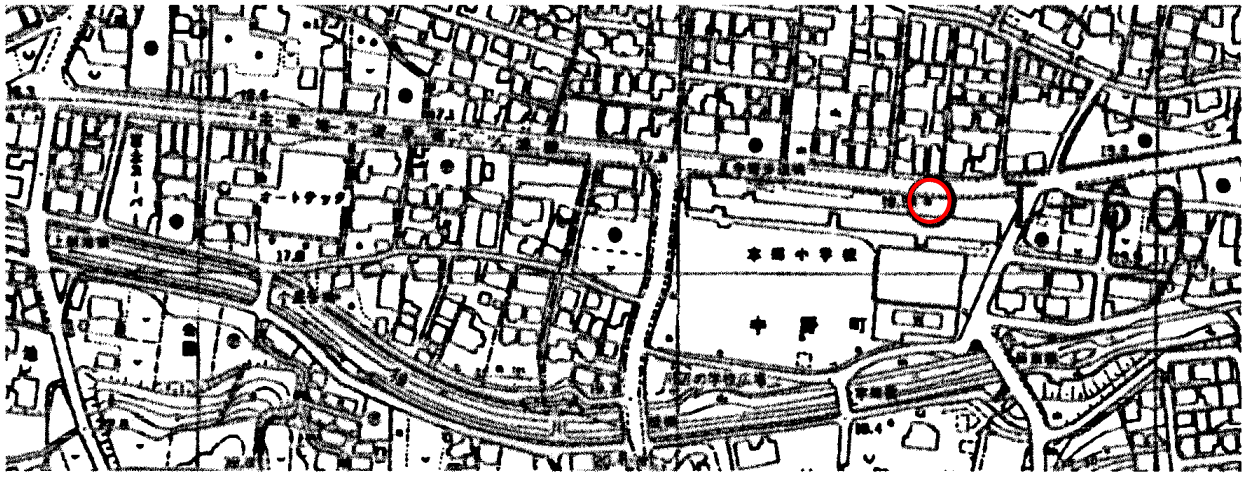

（備考）　昭和　47　年　12　月　1　日設置