
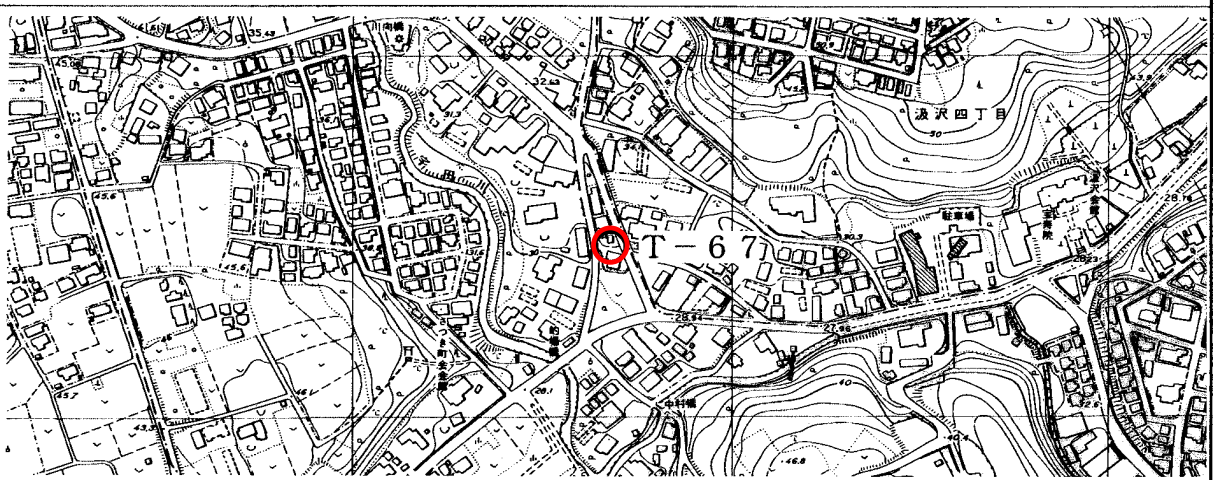


標識番号	T-67		
所在地	戸塚区汲沢町727 (汲沢消防器具置場)		
敷地所有者	横浜市	地目	雑種地
標識種類	標石・ 金属標	埋設	地上・ 地中
隣接点との距離	<p style="text-align: center;">T-68 T-67 T-66</p> <p style="text-align: center;">0.878 0.846</p>		

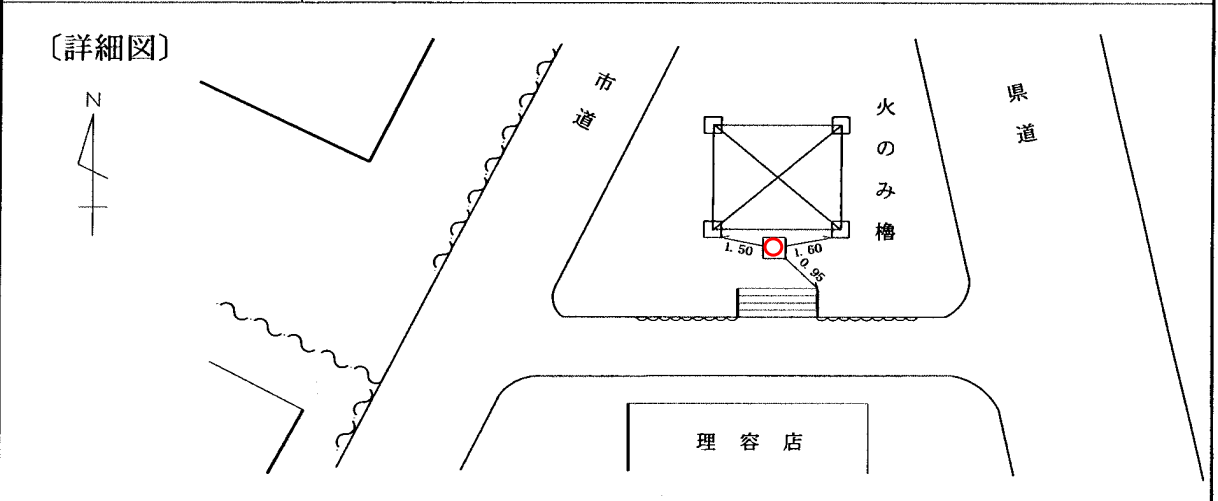

〔備考〕 昭和 49 年 12 月 1 日設置