標 識 番 号	T-69		
所 在 地	栄区上郷町100　　（長瀬ビル　サンドラッグ）		
敷 地 所 有 者	長瀬昌規	地　目	宅地
標 識 種 類	標石 ・ (金属標)	埋　設	地上 ・ (地中)
隣 接 点 と の 距 離	T-70 ○ 0.638km ○ T-69 ○ 0.540km ○ T-60		

〔詳細図〕

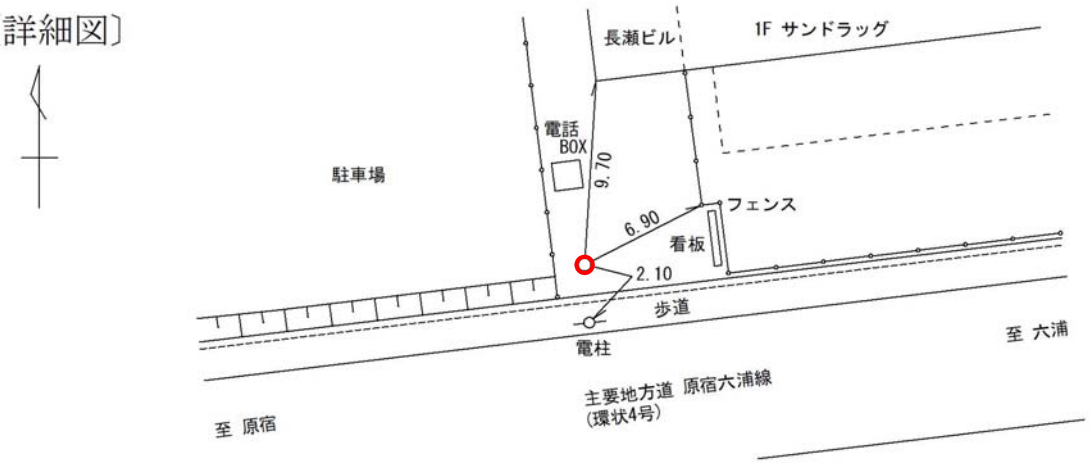

（備考）　　昭和　49 年　12 月　1 日　設置