
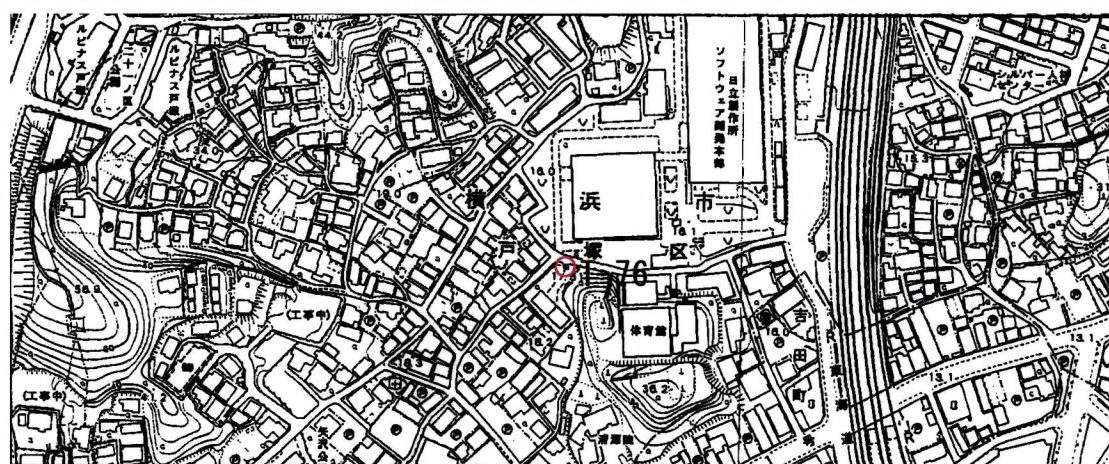


標識番号	T-76		
所在地	戸塚区戸塚町 5026 日立製作所 ソフトウェア工場 矢沢ハウス		
敷地所有者	横浜市	地目	公有地
標識種類	標石・ <b>金属標</b>	埋設	地上・ <b>地中</b>
隣接点との距離			

【詳細図】

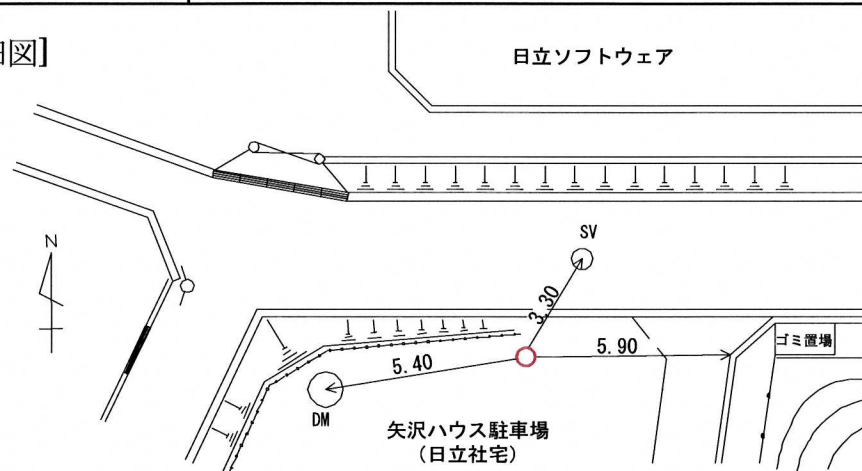

【備考】

昭和 54 年 12 月 1 日設置