標識番号	T－96		
所在地	**泉区上飯田町3795**　飯田北いちょう小学校		
敷地所有者	横浜市	地目	学校用地
標識種類	標石・(金属標)	埋設	地上・(地中)
隣接点との距離	T－5 ○ 0.883km ○ T－96 ○ 1.028km ○ T－3		

（詳細図）

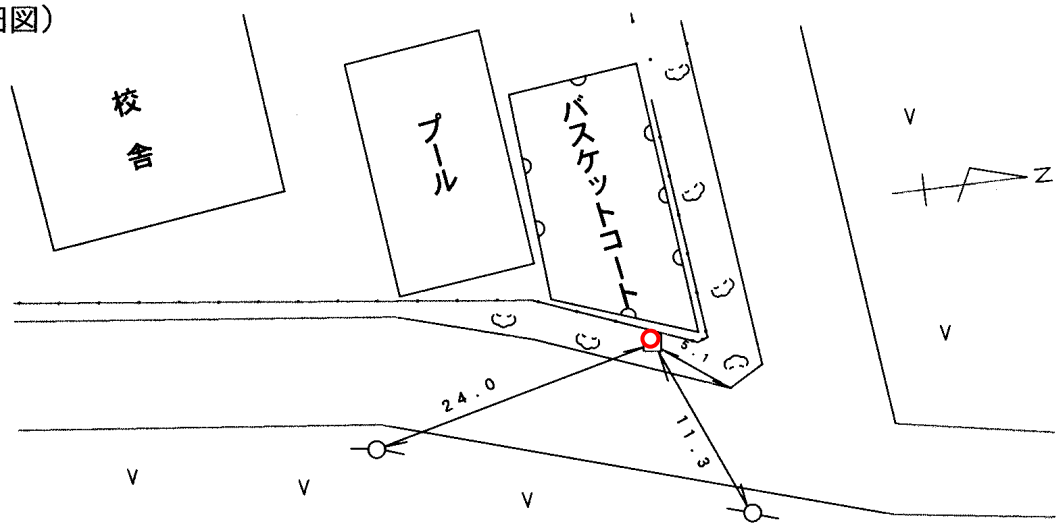

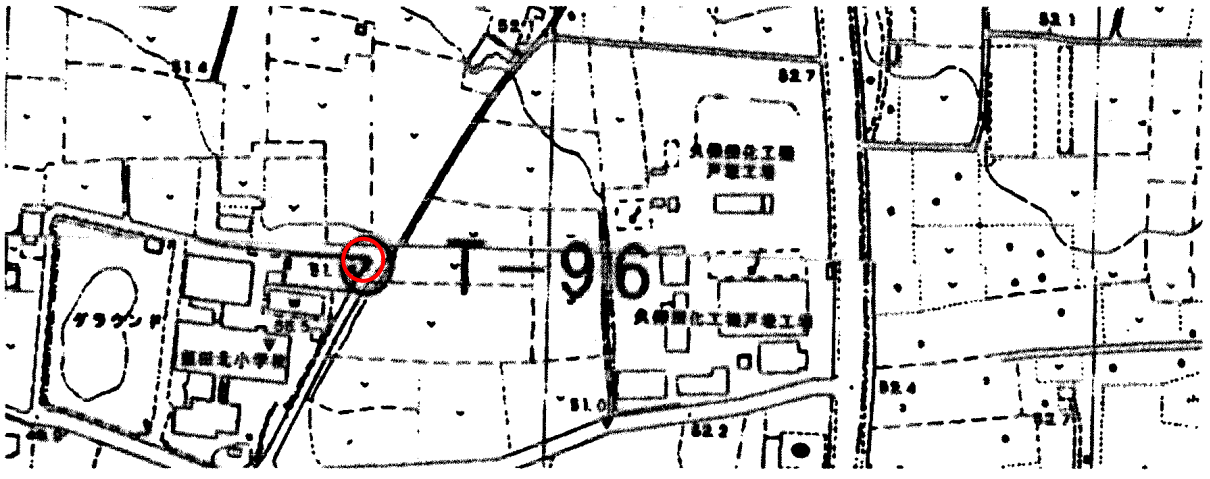

（備考）　平成　5 年　3 月　21 日設置