


標識番号	813		
所在地	保土ヶ谷区西谷町 804-7 西谷保育園		
敷地所有者		地目	宅地
標識種類	標石・ <input checked="" type="radio"/> 金属標	埋設	地上・ <input checked="" type="radio"/> 地中
隣接点との距離	814 ○	813 ○	A-1 ○
	1.152km	0.892km	

[詳細図]

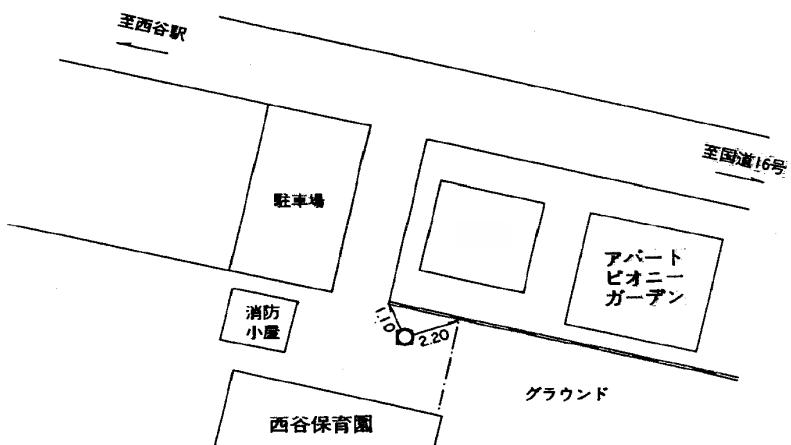

[備考] 平成 6 年 4 月 2 日 移設