標識番号	114		
所在地	神奈川区出田町3　出田町埠頭内三角地緑地帯		
敷地所有者	横浜市	地目	共有地
標識種類	標石 ・ (金属標)	埋設	地上 ・ (地中)
隣接点との距離	113 ○ ―― 0.424 km ―― ○ 114 ―― ○		

〔詳細図〕

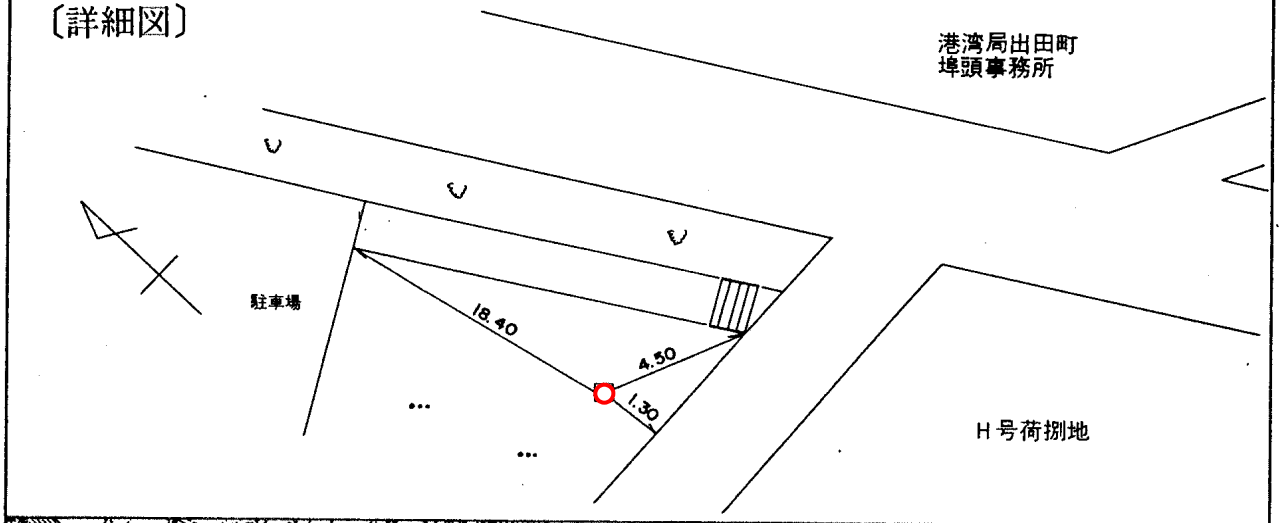

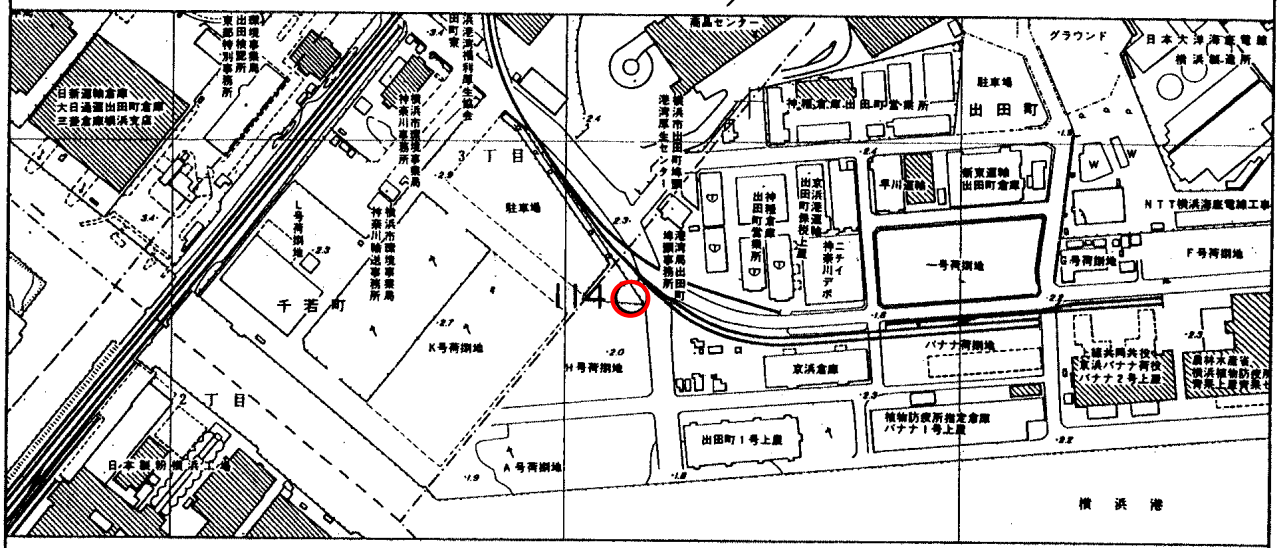

〔備考〕　平成　元　年　2　月　25　日設置