


標識番号	127		
所在地	神奈川区六角橋6-1-4 六角橋公園内		
敷地所有者	横浜市	地目	公有地
標識種類	標石・ 金属標	埋設	地上・ 地中
隣接点との距離	930 127 0.510km		

[詳細図]

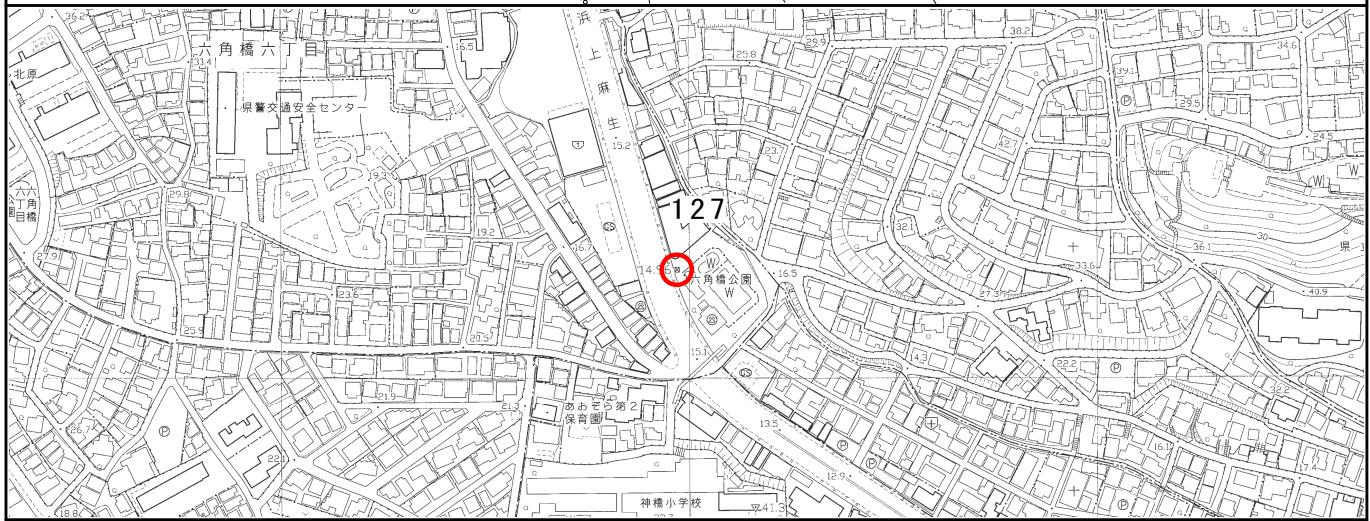

(備考)

平成 7 年 5 月 26 日 設置