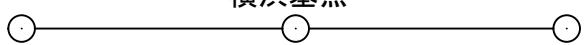
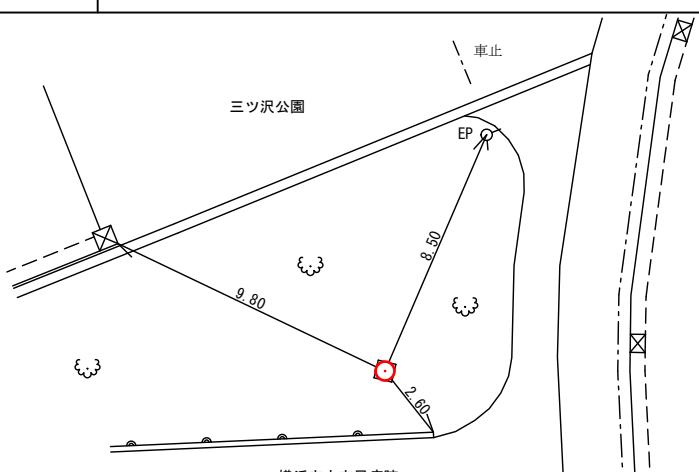


標識番号	横浜基点					
所在地	神奈川区三ツ沢西町3-1 三ツ沢公園					
敷地所有者	横浜市	地目	公園			
標識種類	標識・ <input checked="" type="checkbox"/> 金属鉢	埋設	地上・ <input type="checkbox"/> 地中			
隣接点との距離	<p>横浜基点</p> 					
<p>[詳細図]</p> 						
						
[備考]	昭和	年	月 日設置			