


標識番号	I 31		
所在地	神奈川区浦島町365 浦島町浜公園		
敷地所有者	横浜市	地目	公有地
標識種類	標石 • (金属標)	埋設	地上 • (地中)
隣接点との距離	I 31-I ○ 2.322 km	I 31 ○ 0.932 km	II 5 ○

[詳細図]

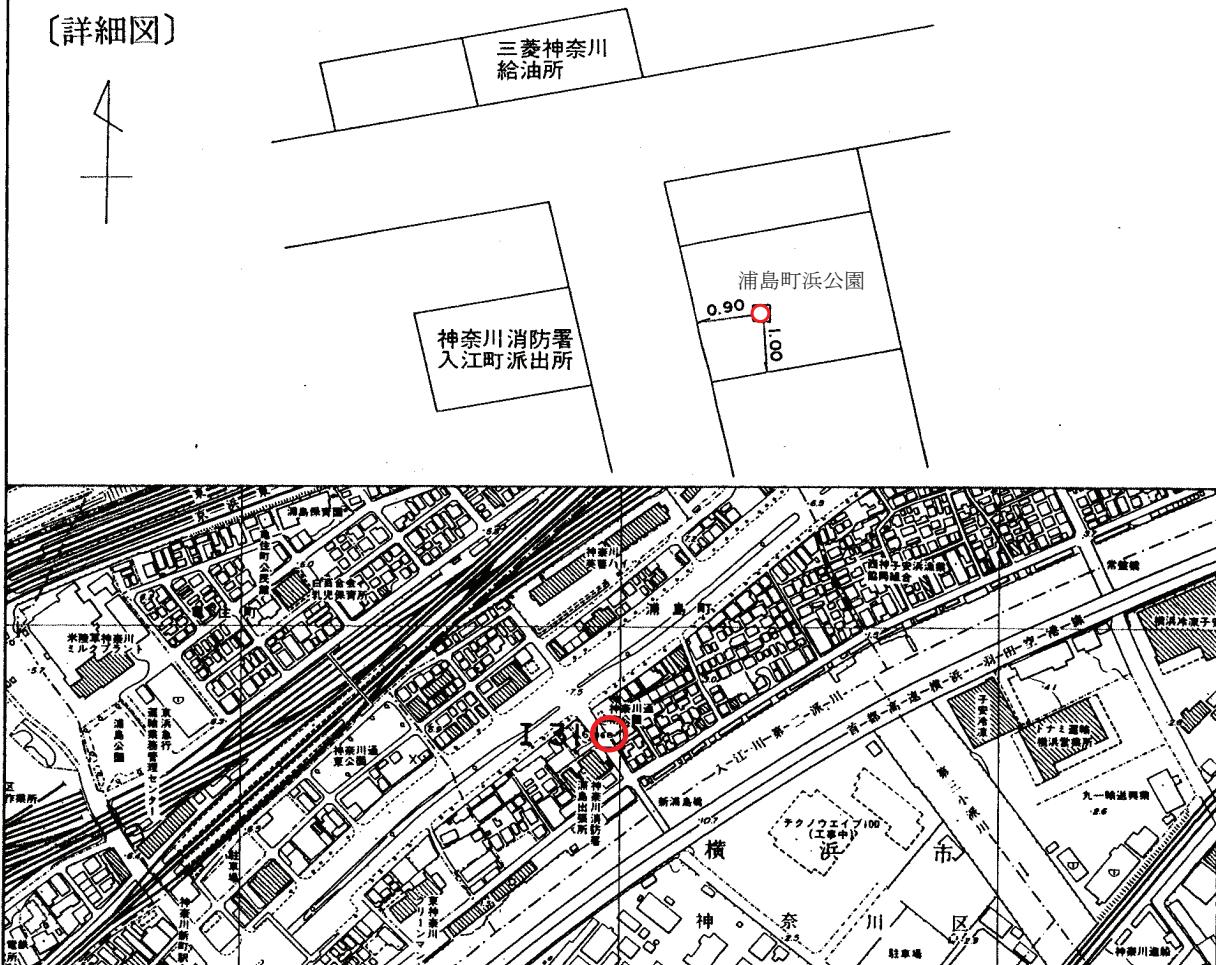

(備考)

昭和 35 年 4 月 1 日設置