
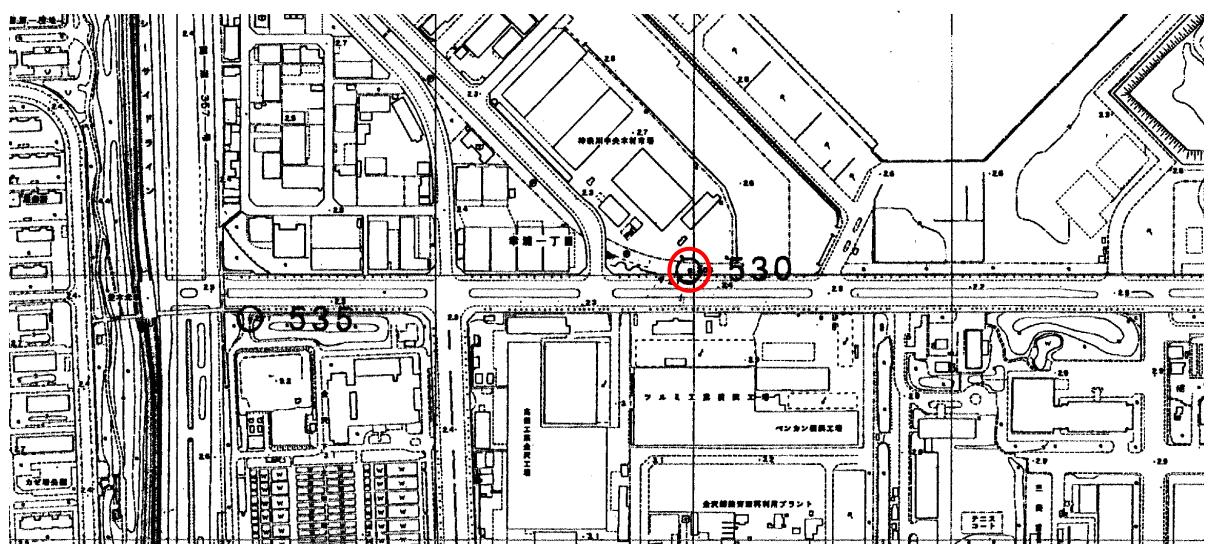


標識番号	530		
所在地	横浜市金沢区幸浦一丁目 5-2 (幸浦公園)		
敷地所有者	横浜市	地目	公有地
標識種類	標石・ <input checked="" type="radio"/> 金属標	埋設	地上・ <input checked="" type="radio"/> 地中
隣接点との距離	529	530	531
	0.674km	0.840km	

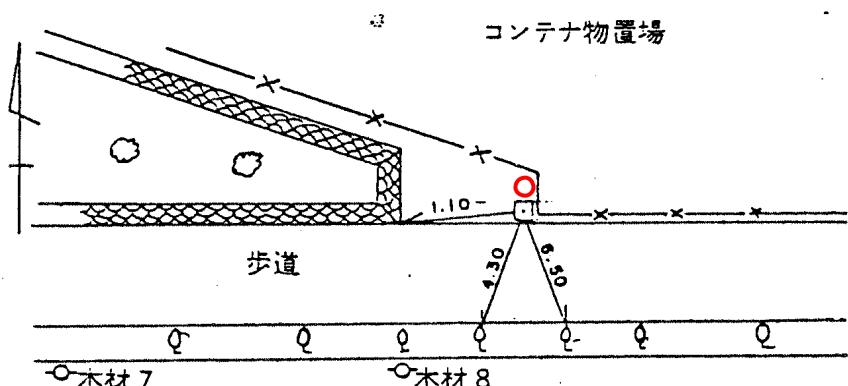

(備考)

昭和 53 年 12 月 1 日設置