標識番号	５３６		
所在地	金沢区並木三丁目１２　金沢緑地		
敷地所有者	横浜市	地目	公園
標識種類	標石・(金属標)	埋設	地上・(地中)
隣接点との距離	５３５ ―― 1.310km ―― ５３６ ―― 1.027km ―― ５３７		

〔詳細図〕

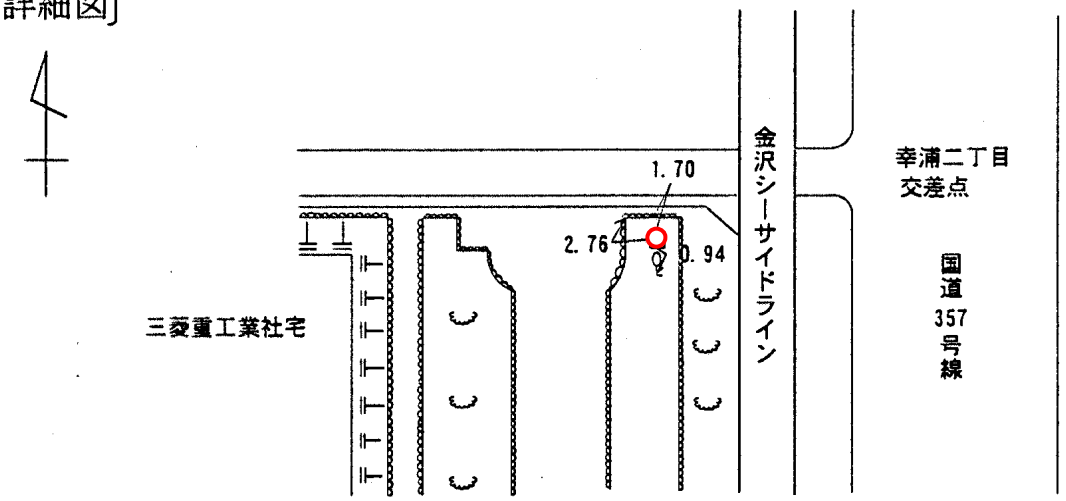

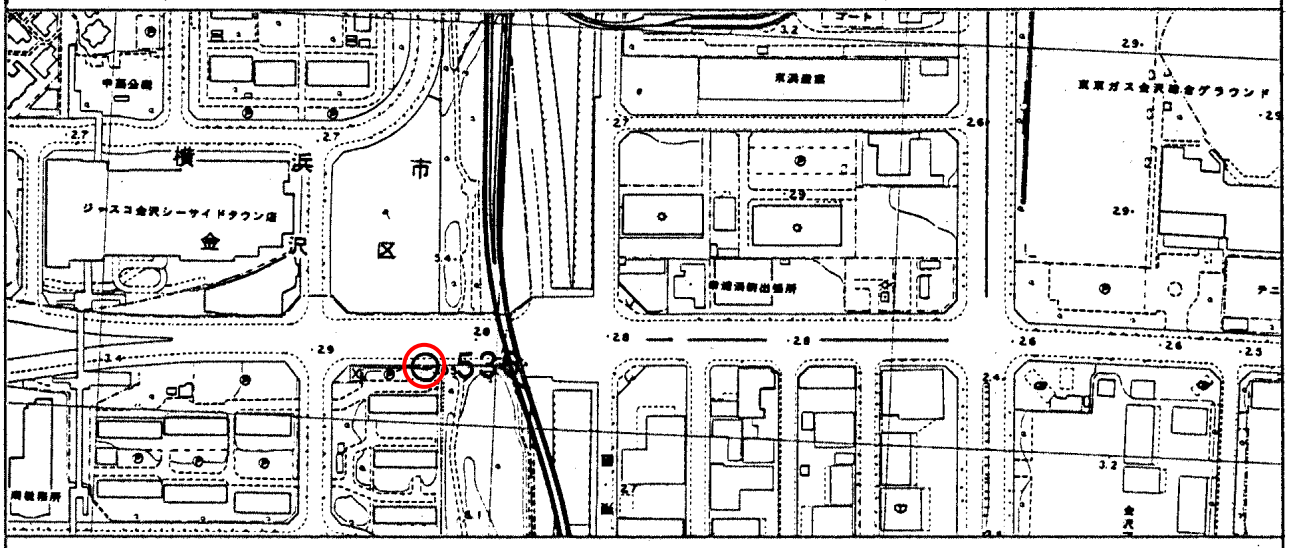

〔備考〕　昭和６０年　２月２４日　設置