


標識番号	908		
所在地	港北区大曾根二丁目45 大曾根北公園		
敷地所有者	横浜市	地目	公有地
標識種類	標石 • (金属標)	埋設	地上 • (地中)
隣接点との距離	931 1.403 km	908	985 1.372 km

[詳細図]

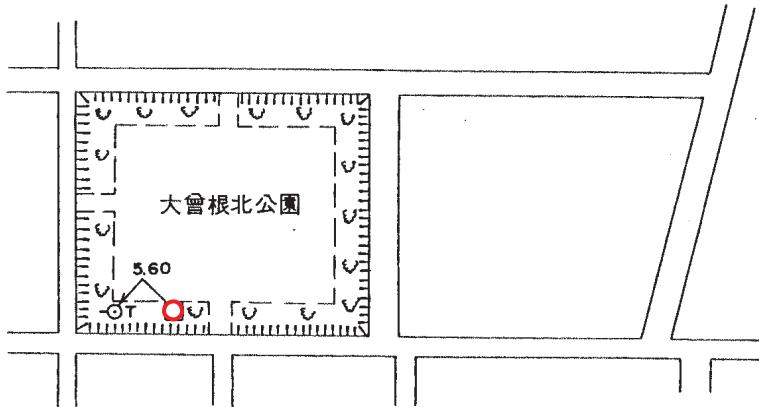

[備考]

昭和 42 年 1 月 1 日設置