
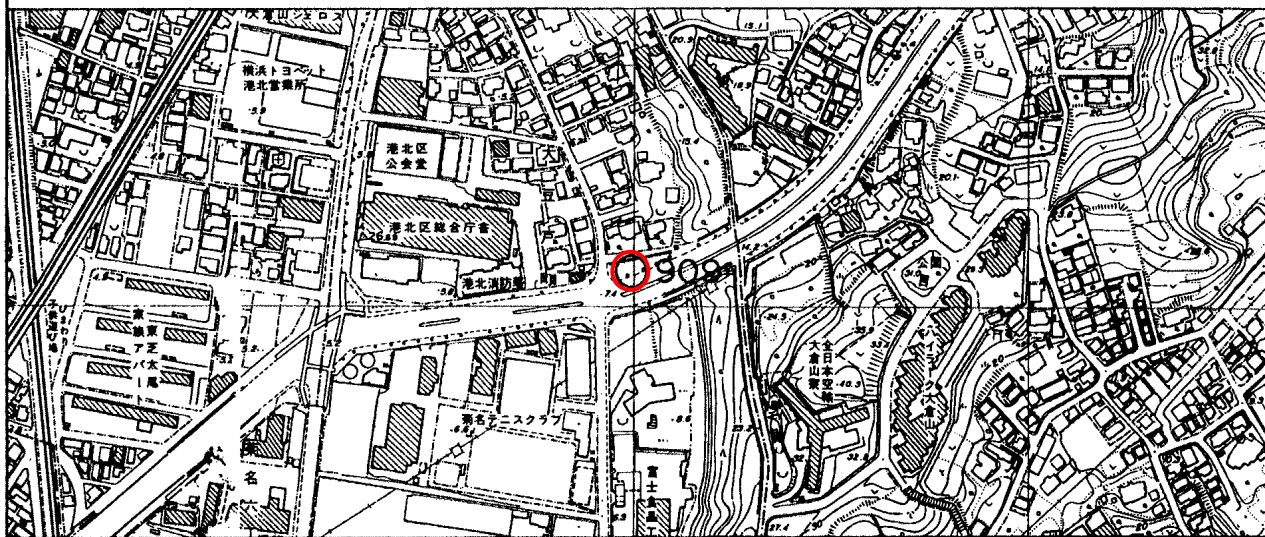


標 識 番 号	909		
所 在 地	港北区大豆戸町64地先 港北区役所脇歩道		
敷地所有者	神 奈 川 県	地 目	公衆用道路
標 識 種 類	標石 ・ 金属標	埋 設	地上 ・ 地中
隣 接 点 と の 離 距	961 ○ 0.950 km 909 ○ 0.438 km 977 ○		

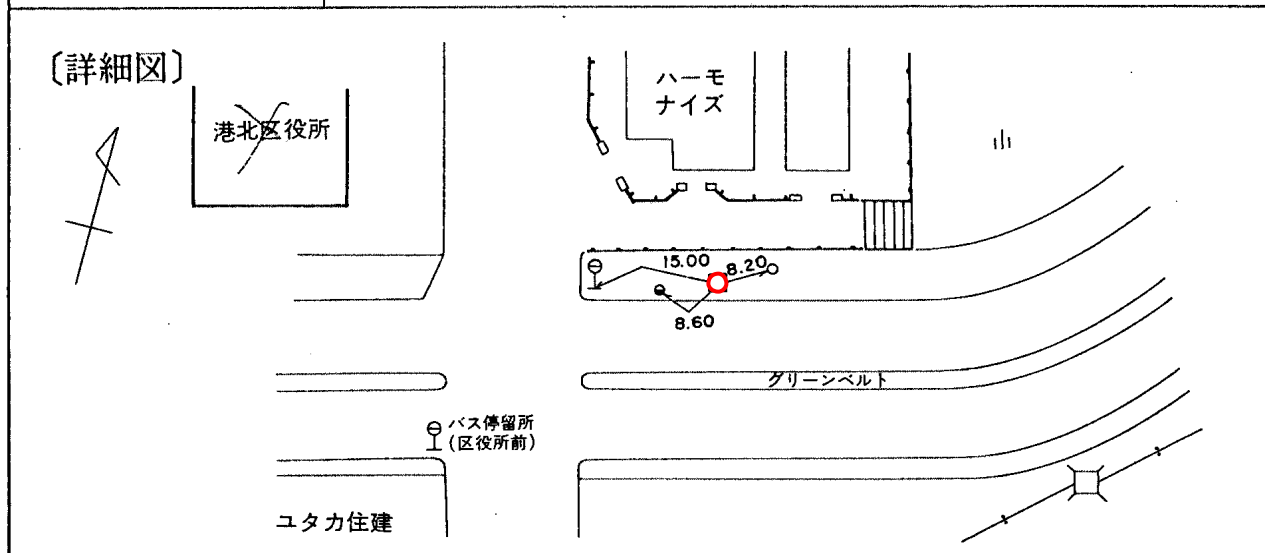

〔備考〕

昭和 45 年 1 月 1 日設置