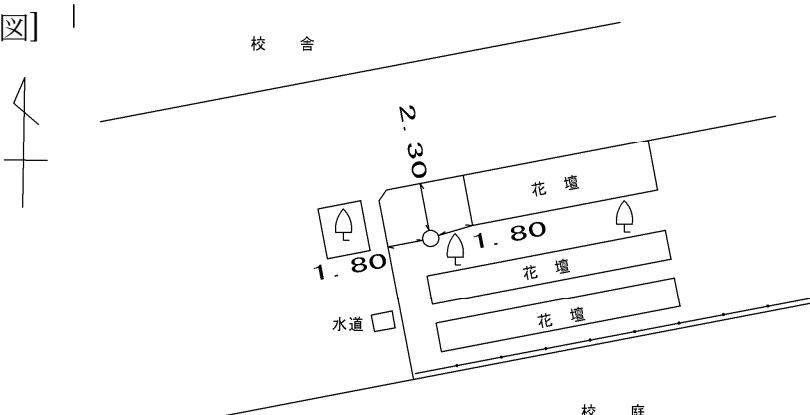


標識番号	961		
所在地	港北区大倉山四丁目 2-1 大綱小学校		
敷地所有者	横浜市	地目	公有地
標識種類	標石・ <span style="border: 1px solid black; border-radius: 50%; padding: 2px;">金属標</span>	埋設	地上・ <span style="border: 1px solid black; border-radius: 50%; padding: 2px;">地中</span>
隣接点との距離	970 ○	961 ○	910 ○
	0.784km		0.909km
[詳細図]			
[備考]	昭和 45 年 1 月 1 日 設置		