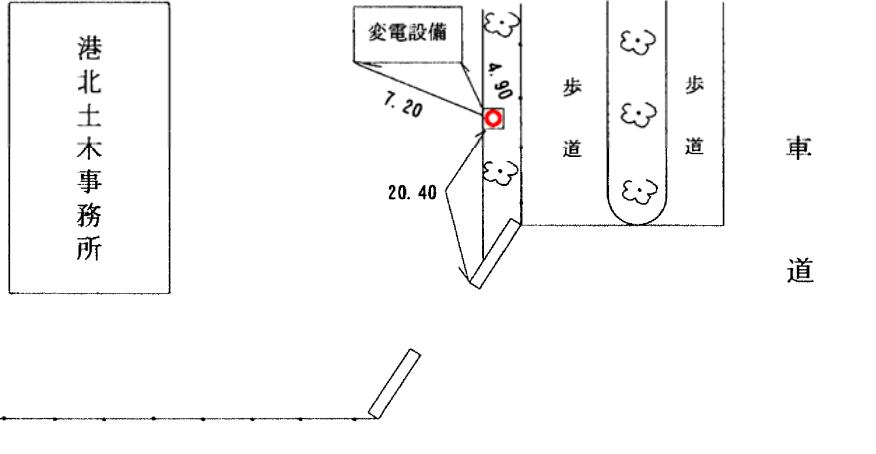
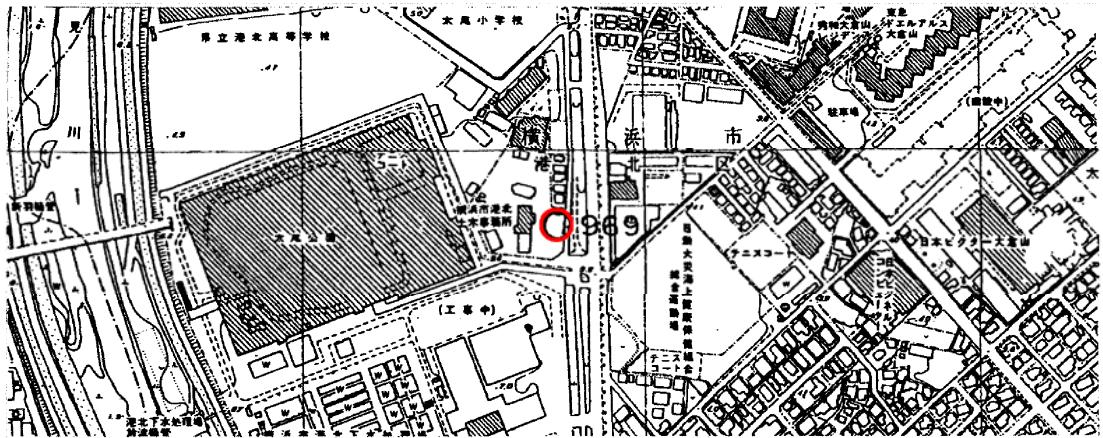


標識番号	969		
所在地	港北区大倉山七丁目 39-1 港北土木事務所		
敷地所有者	横浜市	地目	宅地
標識種類	標石・ <span style="border: 1px solid black; border-radius: 50%; padding: 2px;">金属標</span>	埋設	地上・ <span style="border: 1px solid black; border-radius: 50%; padding: 2px;">地中</span>
隣接点との距離	923 ○	969 ○	970 ○
	1.155km	0.465km	
[詳細図]			
			
[備考]	昭和 49 年 12 月 1 日 設置		