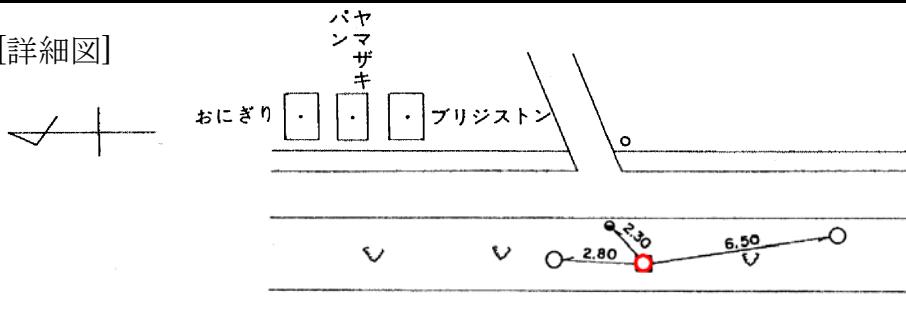
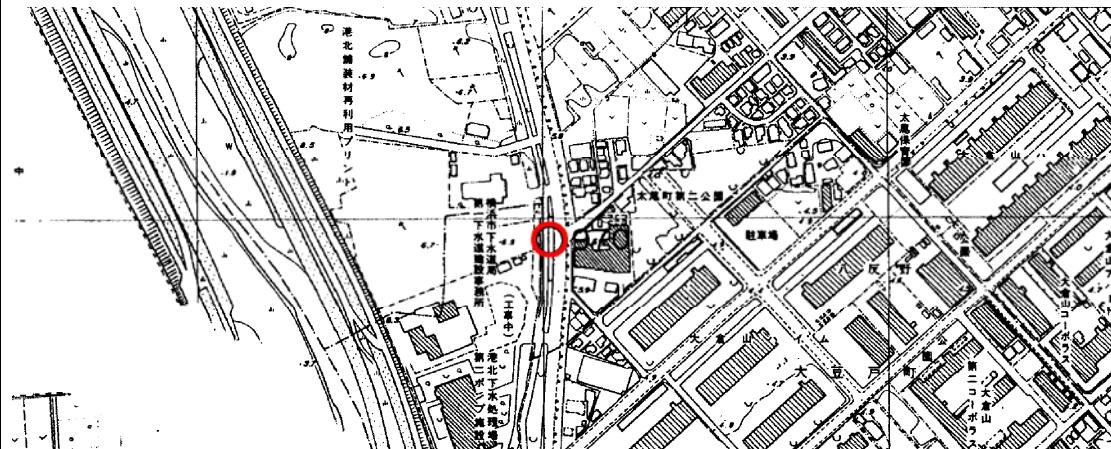


標識番号	970					
所在地	港北区大倉山七丁目 40-2					
敷地所有者	横浜市	地目	公衆用道路			
標識種類	標石・ 金属標	埋設	地上・ 地中			
隣接点との距離	969 ○ 0.465km	970 ○ 2.30 6.50 0.784km	961 ○			
[詳細図]						
市下水道局						
						
[備考]	昭和 49 年 12 月 1 日 設置					