| | | | |
|---|---|---|---|
| 標識番号 | ９７４ | | |
| 所在地 | 港北区新横浜２－１６　（新横浜駅前公園 中央） | | |
| 敷地所有者 | 横浜市 | 地目 | 公園 |
| 標識種類 | 標石・(金属標) | 埋設 | 地上・(地中) |
| 隣接点との距離 | ９９１ ―0.310km― ９７４ ―0.552km― ９７８ | | |

［詳細図］

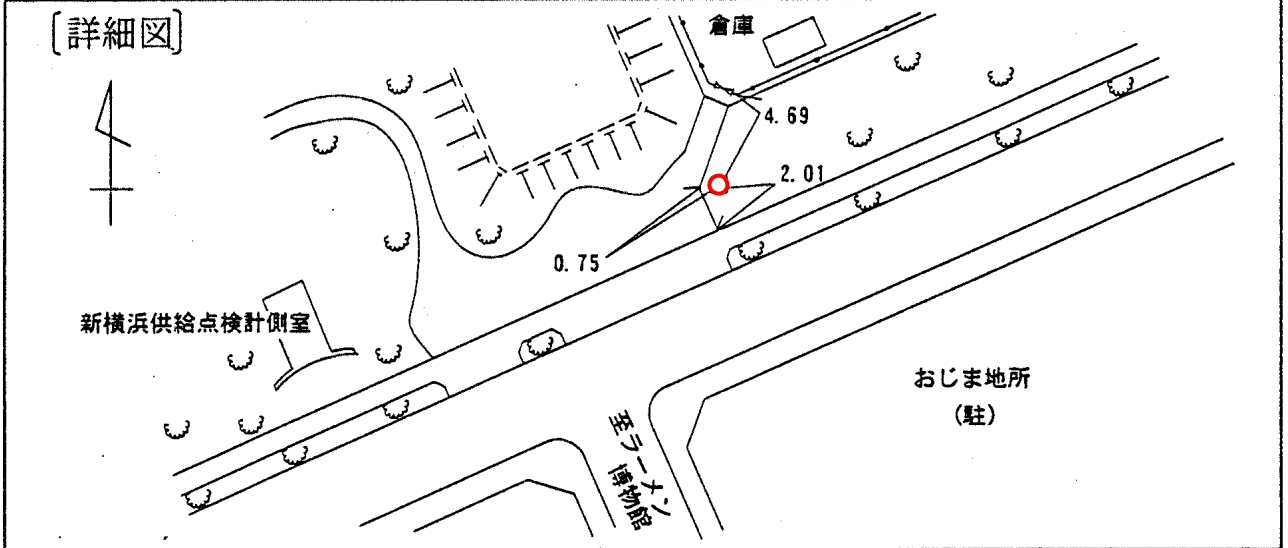


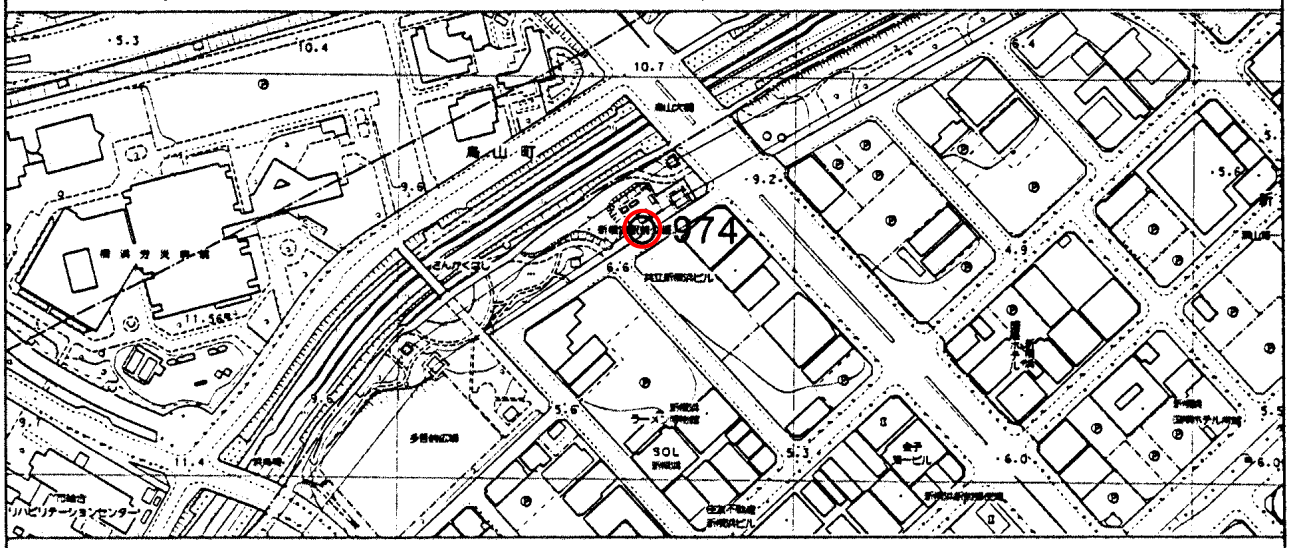


［備考］　昭和５１年１２月　１日　設置