


|               |   |     |           |
|---------------|---|-----|-----------|
| 標 識 番 号       | 981   |     |           |
| 所 在 地         | 港北区篠原町1163 篠原幼稚園   |     |           |
| 敷地所有者         |   | 地 目 | 宅 地       |
| 標 識 種 類       | 標石 • (金属標)   | 埋 設 | 地上 • (地中) |
| 隣 接 点 と の 離 距 | <div style="display: flex; align-items: center; justify-content: space-around;"> <div style="text-align: center;">127<br/>○<br/>0.896 km</div> <div style="text-align: center;">981<br/>○</div> <div style="text-align: center;">982<br/>○<br/>0.599 km</div> </div> |     |           |

〔詳細図〕

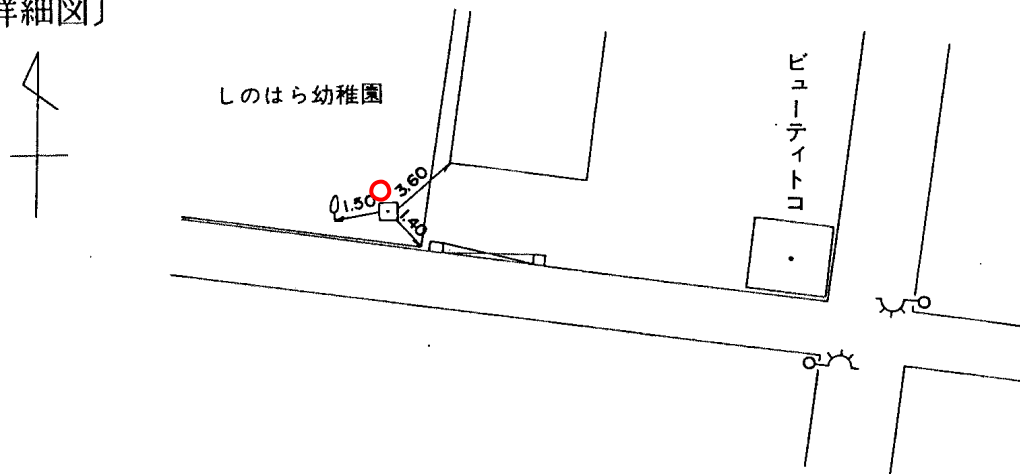

〔備考〕

昭和 55 年 12 月 1 日設置