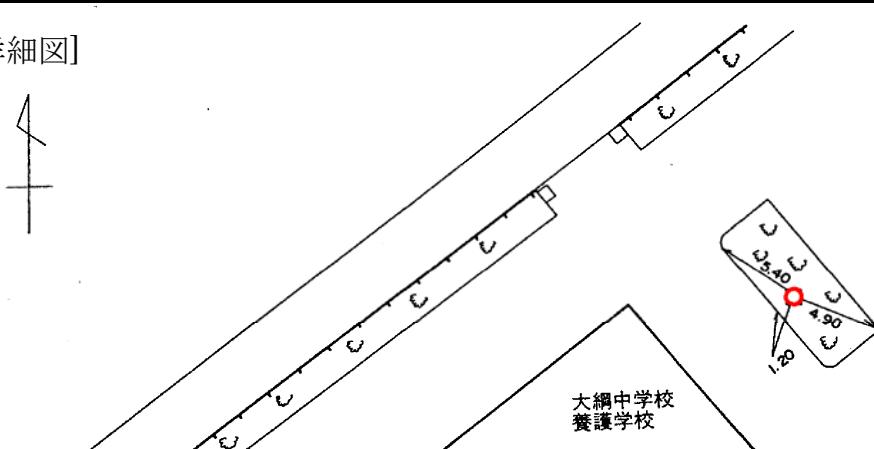


標識番号	988		
所在地	港北区大倉山三丁目 40-1 大綱中学校		
敷地所有者	横浜市	地目	公有地
標識種類	標石・ 金属標	埋設	地上・ 地中
隣接点との距離	961 ○	988 ○	970 ○
	0.436km		0.604km
<p>[詳細図]</p> 			
			
<p>[備考] 昭和 61 年 3 月 11 日 設置</p>			