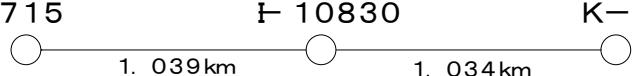
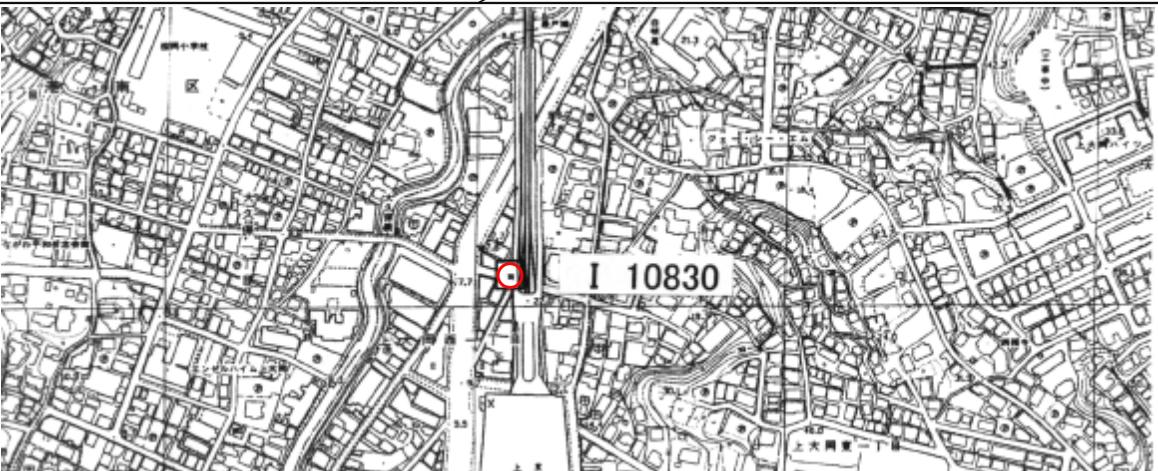


標識番号	I-10830					
所在地	港南区上大岡西一丁目 10-11番地先					
敷地所有者	横浜市	地目	道路			
標識種類	標石・金属標	埋設	地上・地中			
隣接点との距離	715  1.039km I-10830 K-3 1.034km					
詳細図) 						
						
(備考)	昭和 45 年 1 月 1 日移設					