
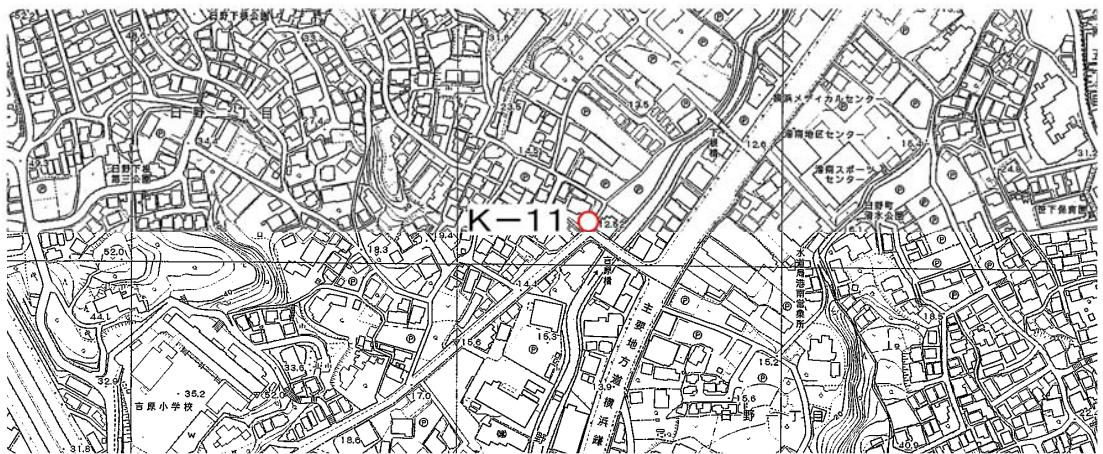


標識番号	K-11		
所在地	港南区日野二丁目 10-2		
敷地所有者		地目	宅地
標識種類	標石・ <input checked="" type="radio"/> 金属標	埋設	地上・ <input checked="" type="radio"/> 地中
隣接点との距離	K-9 ○ 0.839Km	K-11 ○ 0.80	K-12 ○ 0.797Km

[詳細図]

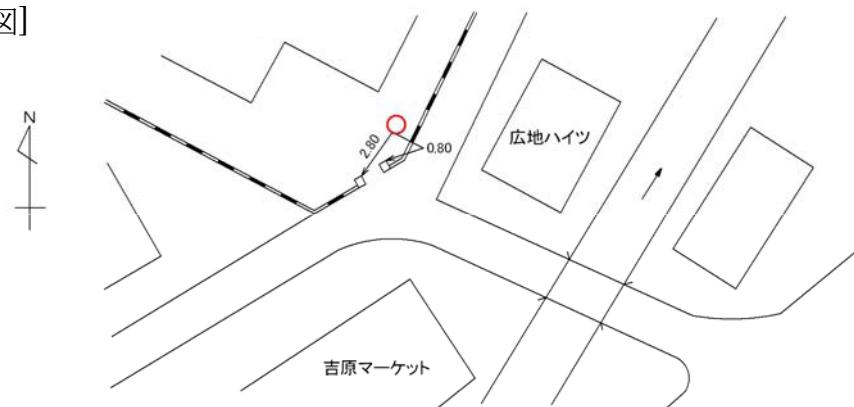

[備考]

昭和 49 年 12 月 1 日設置