標識番号	K － 13		
所在地	港南区上永谷一丁目２３－２１		
敷地所有者		地目	宅地
標識種類	標石・(金属標)	埋設	地上・(地中)
隣接点との距離	K－12 ―0.531km― K－13 ―1.103km― K－15		

詳細図）

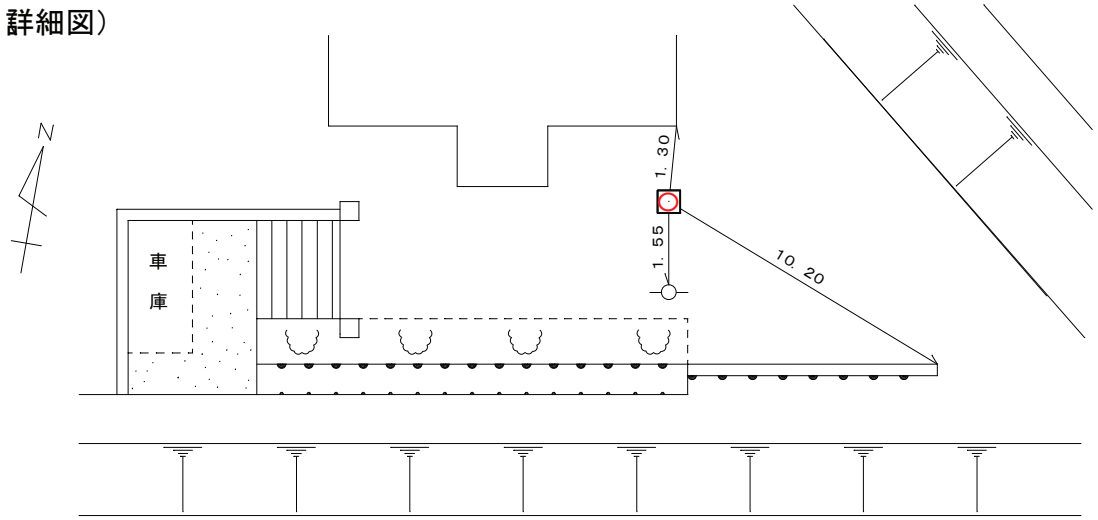

（備考） 昭和 49 年 12 月 1 日設置