
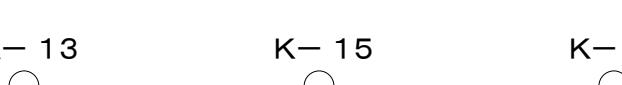
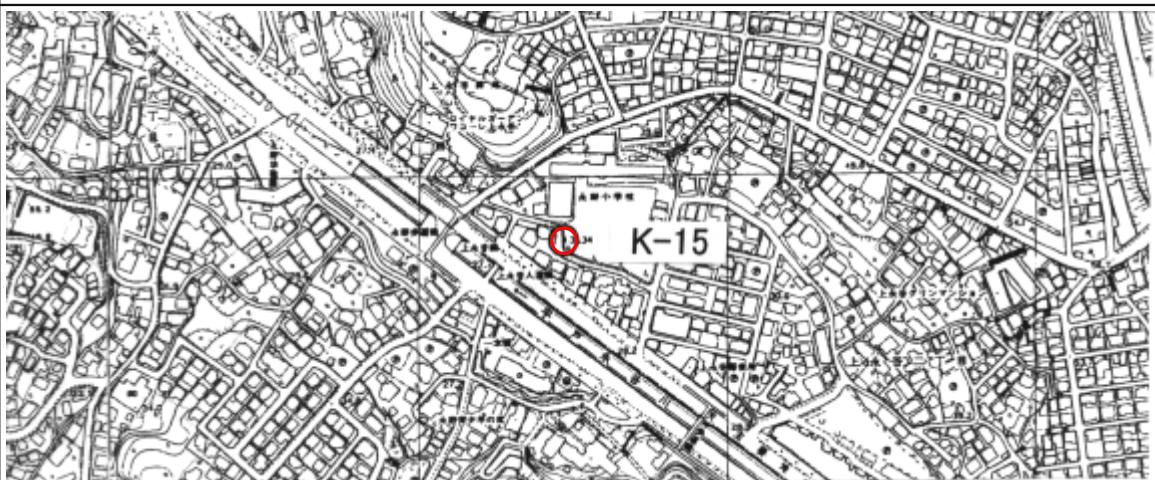


標識番号	K-15		
所在地	港南区上永谷二丁目21-10 永野小学校		
敷地所有者	横浜市	地目	公有地
標識種類	標石・ <span style="border: 1px solid black; border-radius: 50%; padding: 2px;">金属標</span>	埋設	地上・ <span style="border: 1px solid black; border-radius: 50%; padding: 2px;">地中</span>
隣接点との距離	K-13  0.916km      1.022km		

## 詳細図)

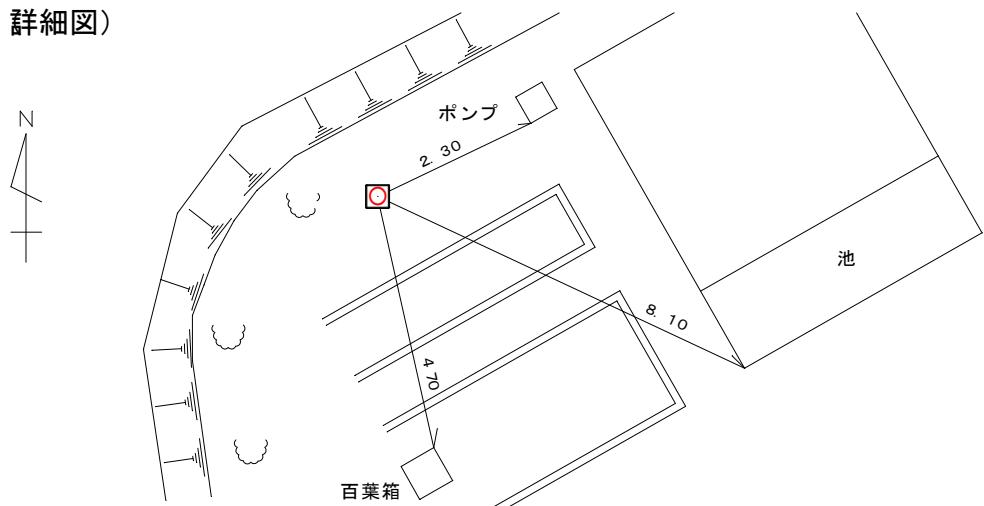

( 備考 )

昭和 63 年 3 月 4 日設置