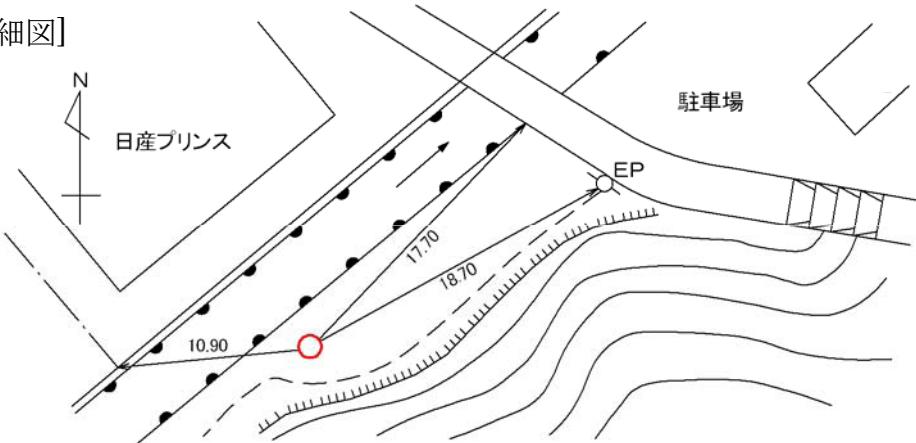


標識番号	K-19		
所在地	港南区日野南二丁目1		
敷地所有者		地目	宅地
標識種類	標石・ <input checked="" type="radio"/> 金属標	埋設	地上・ <input checked="" type="radio"/> 地中
隣接点との距離	K-20 0.479Km	K-19	K-8 1.111Km
[詳細図]			
[備考]	<p>昭和 52 年 12 月 1 日設置</p>		