


標識番号	K-23		
所在地	港南区港南台九丁目18 (県立横浜明朋高等学校)		
敷地所有者	神奈川県	地目	宅地
標識種類	標石・(金属標)	埋設	地上・(地中)
隣接点との距離	K-20 ○ 1.232km	K-23 ○ 1.245km	K-22 ○

[詳細図]

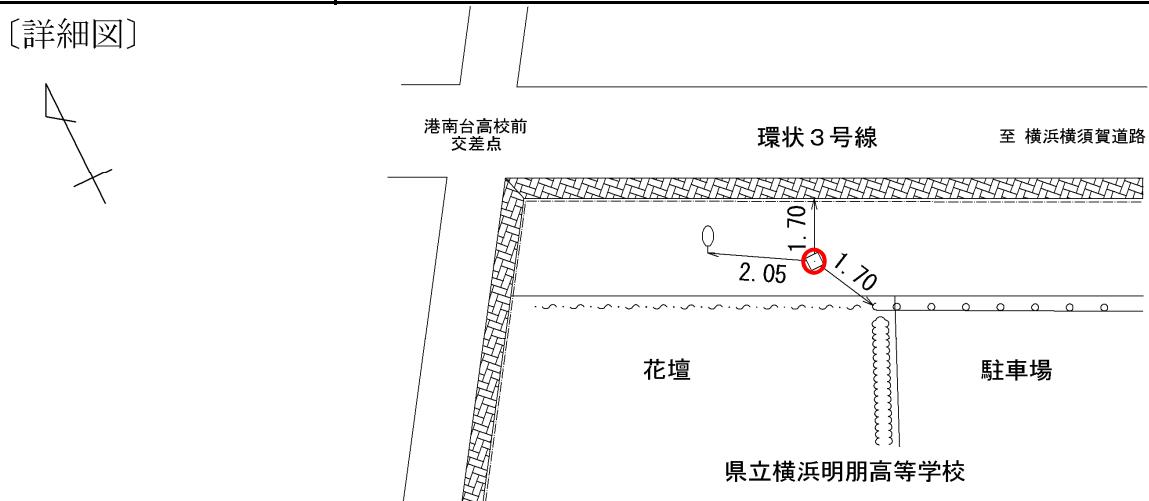

(備考)

昭和 53 年 12 月 1 日 設置