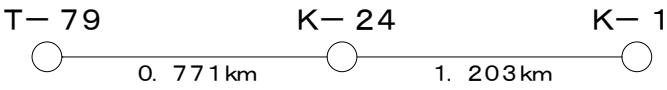
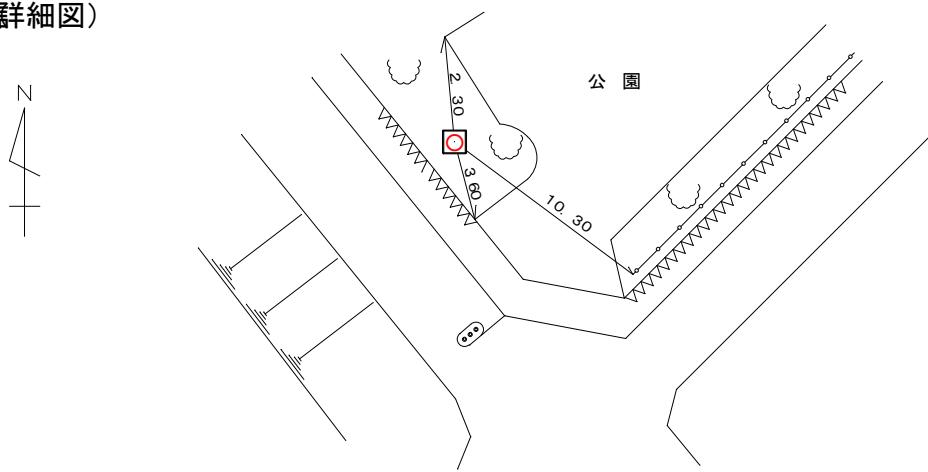


標識番号	K - 24		
所在地	港南区日限山一丁目66 日限山公園		
敷地所有者	横浜市	地目	公有地
標識種類	標石・金属標	埋設	地上・地中
(詳細図)			
			
(備考)	昭和 54 年 12 月 1 日設置		