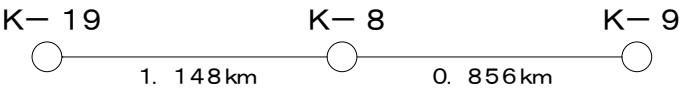
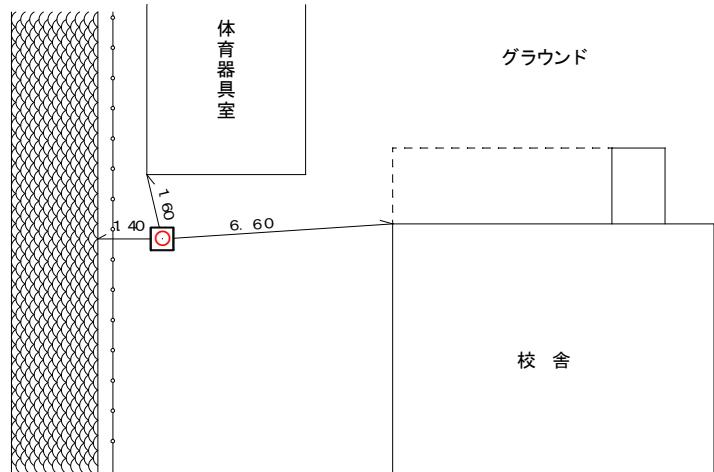


標識番号	K-8		
所在地	港南区日野七丁目 11-1 日野小学校		
敷地所有者	横浜市	地目	公有地
標識種類	標石・金属標	埋設	地上・地中
隣接点との距離	K-19 		
詳細図			
(備考)	昭和 47 年 12 月 1 日設置		