


標識番号	M - 2 0		
所在地	緑区中山三丁目1109-2 落合公園		
敷地所有者	横浜市	地目	宅地
標識種類	標石 · 金属標	埋設	地上 · 地中
隣接点との距離	M - 1 8  M - 2 0 M - 8 0 0. 8 4 7 km		

[詳細図]

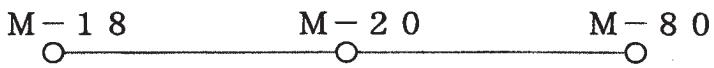

[備考]

昭和 45 年 1 月 1 日 設置
平成 9 年 5 月 13 日 再設